

ROSEBERRY CT.

COURT

S. VASSAR

CT.

PARKING

SANITARY WATER

SEWER

5' JOINT USE EASEMENT  
GAS 104.67'

2" WATER  
104.54'  
SAN. GAS SEWER

S. JOINT USE EASEMENT  
50.0'

$\Delta = 40^\circ 47' 30''$   
 $T = 195.50'$   
68.30'

3212

3210

3211


152.10'

3373

3373

3401 \* 3405 \* 3409

3401 \* 3405 \* 3409

3329

3357

3353 3349

3345


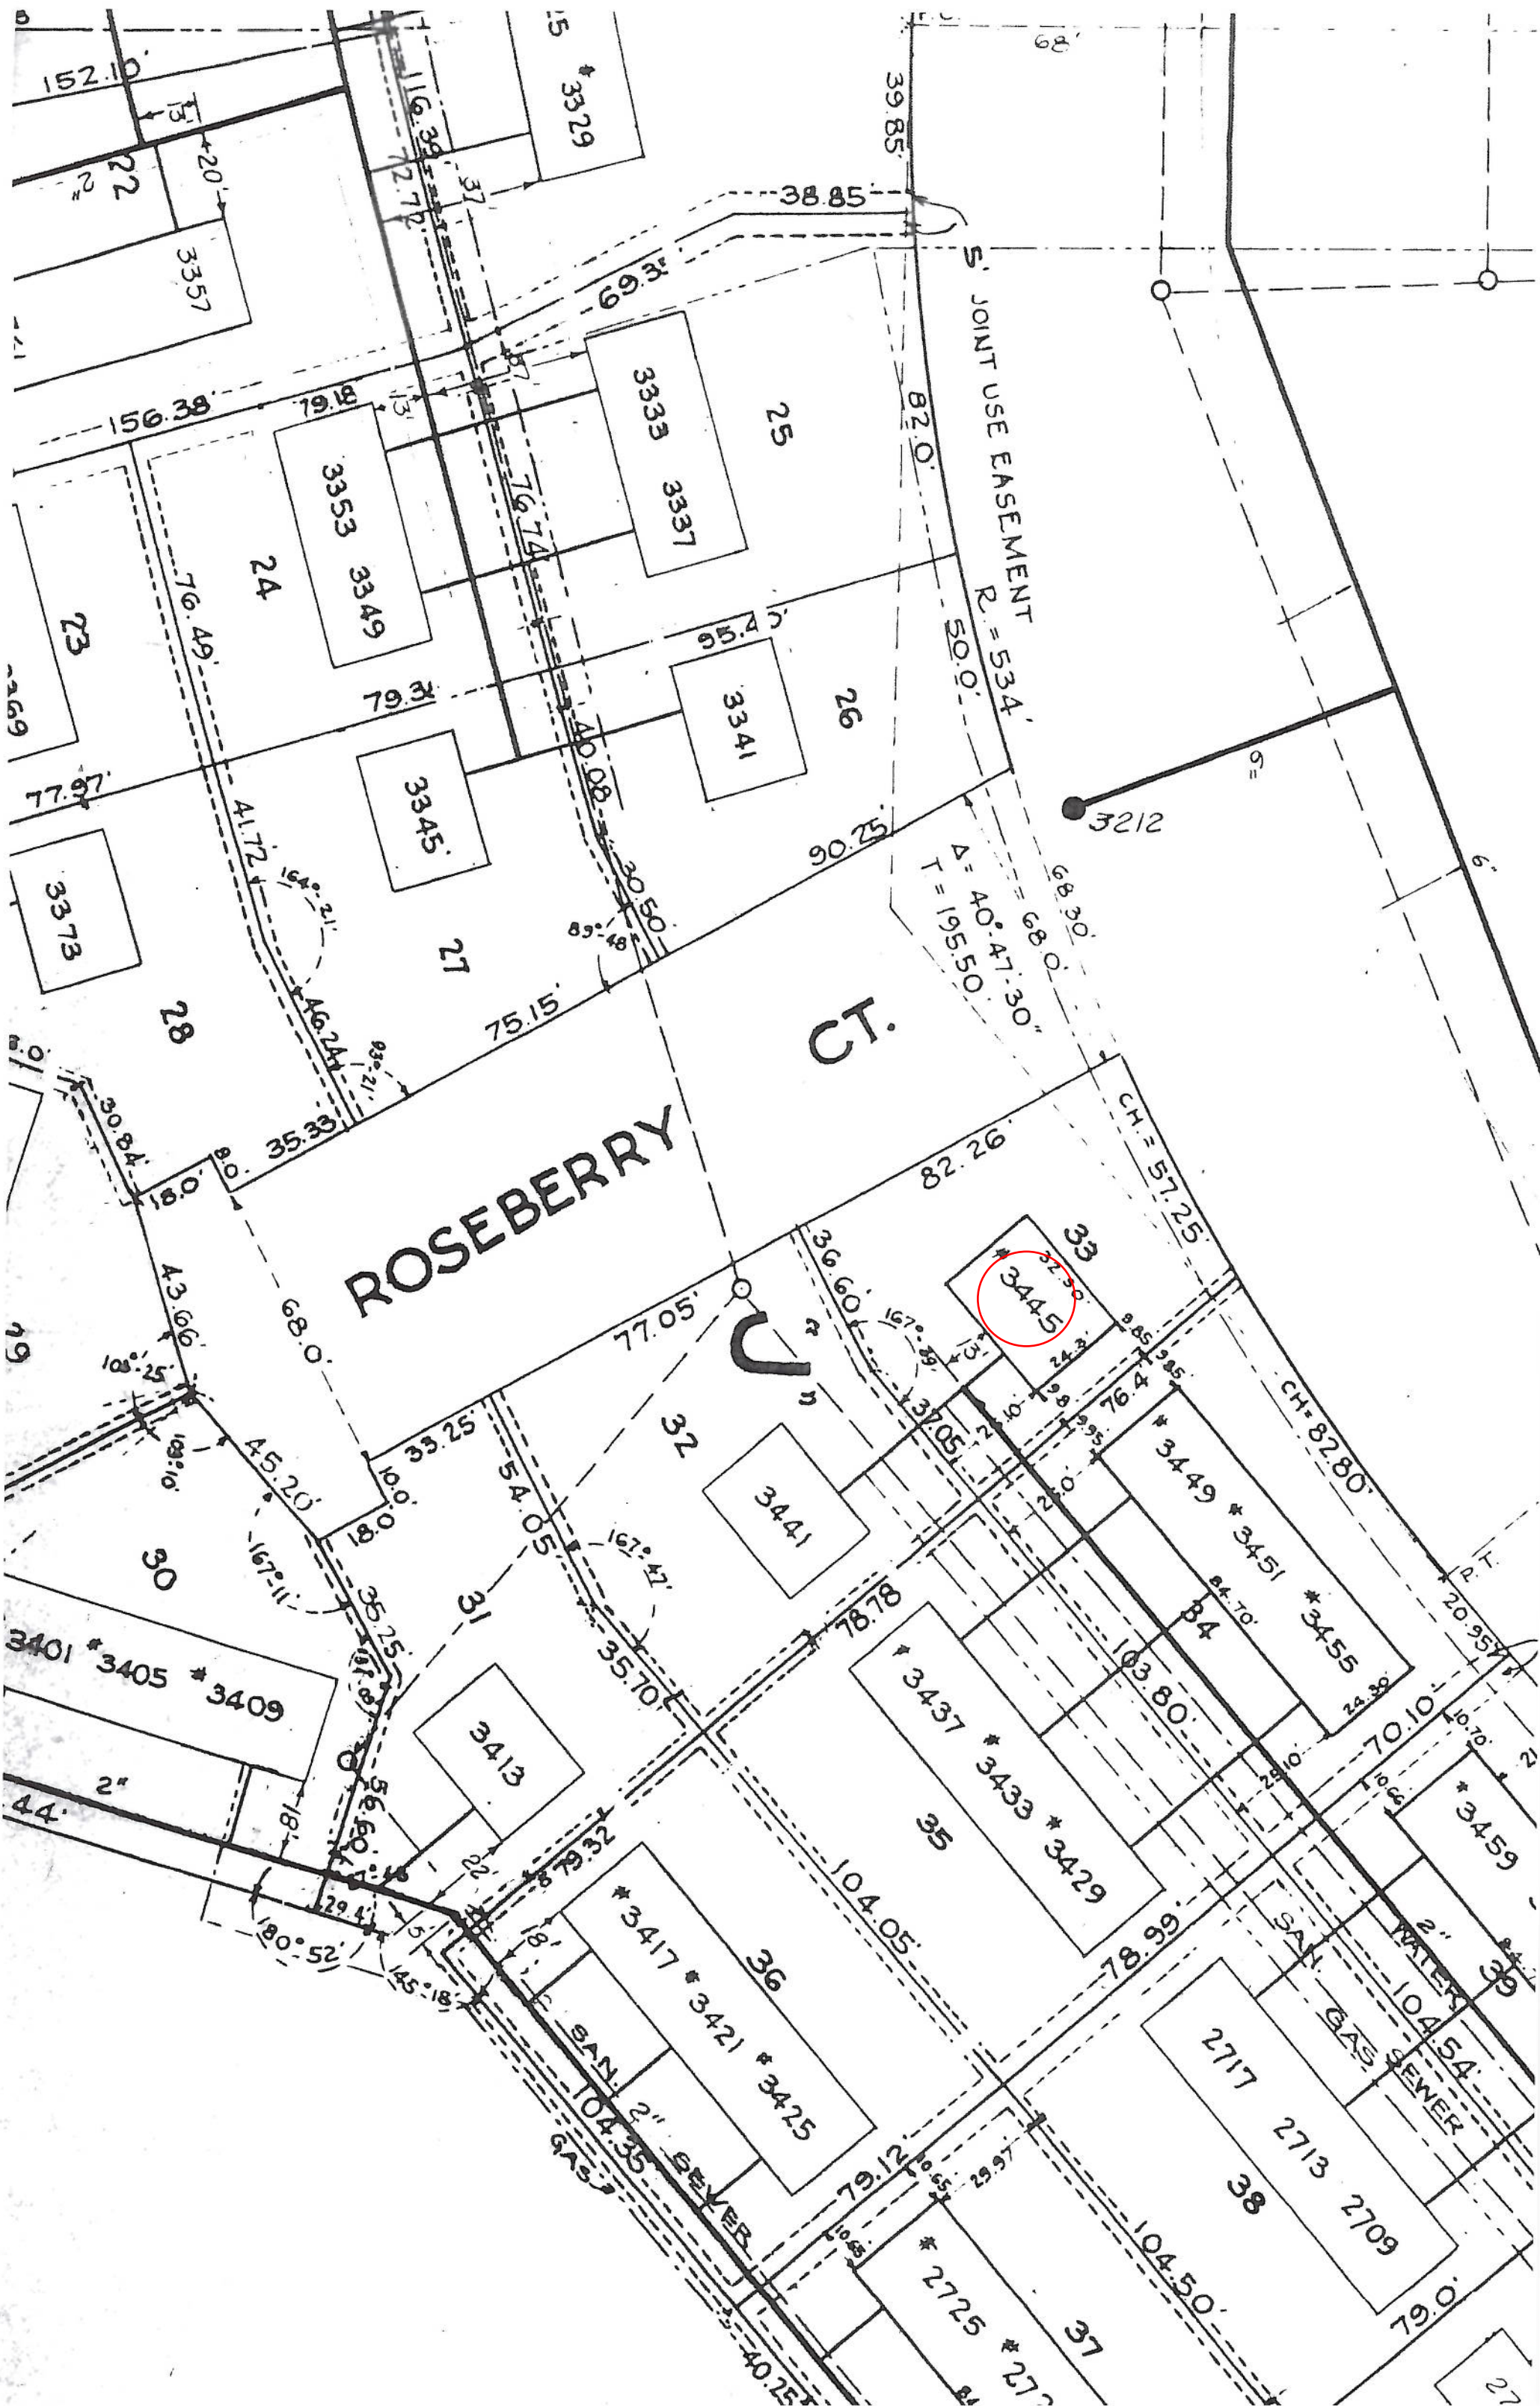

# ROSEBERRY CT.

S. JOINT USE EASEMENT  
R = 534'

3212

$\Delta = 40^\circ 47' 30''$   
 $T = 195.50'$

3445

SAN. SEWER  
2" SEWER  
104.35'

SAN. GAS  
104.54'

WATER  
2" WATER  
104.54'

79.0'

2717

2713

2709

38

37

2725

2727

40.25'

78.99'

79.12'

104.05'

104.35'

79.12'

40.25'

36

3417

3421

3425

3429

3433

3437

3441

3445

3449

3451

3455

3459


