



**Sheet Asph. Black Base - Only**  
**B.M. Elev.**

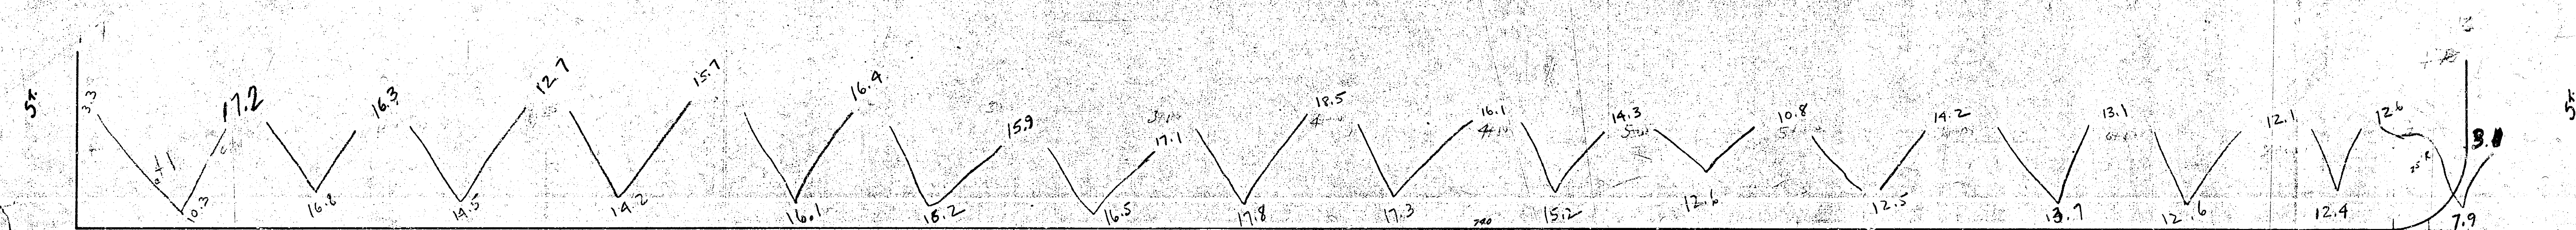

| |
|---|
| 161.78 | 161.80 | 161.81 | 161.82 | 173.03 | 173 |
|---|

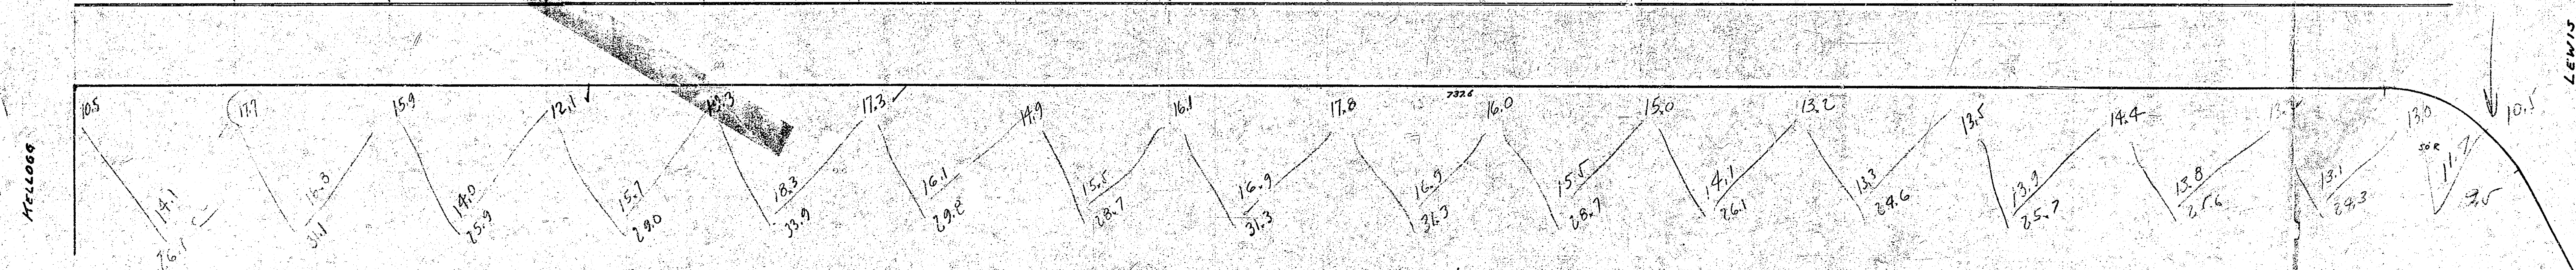


Prop-  $43.1^{\circ}$   
 $+ 107^{\circ}$   


---

 $474.7$

Est-  $480.0^{\circ}$  CF

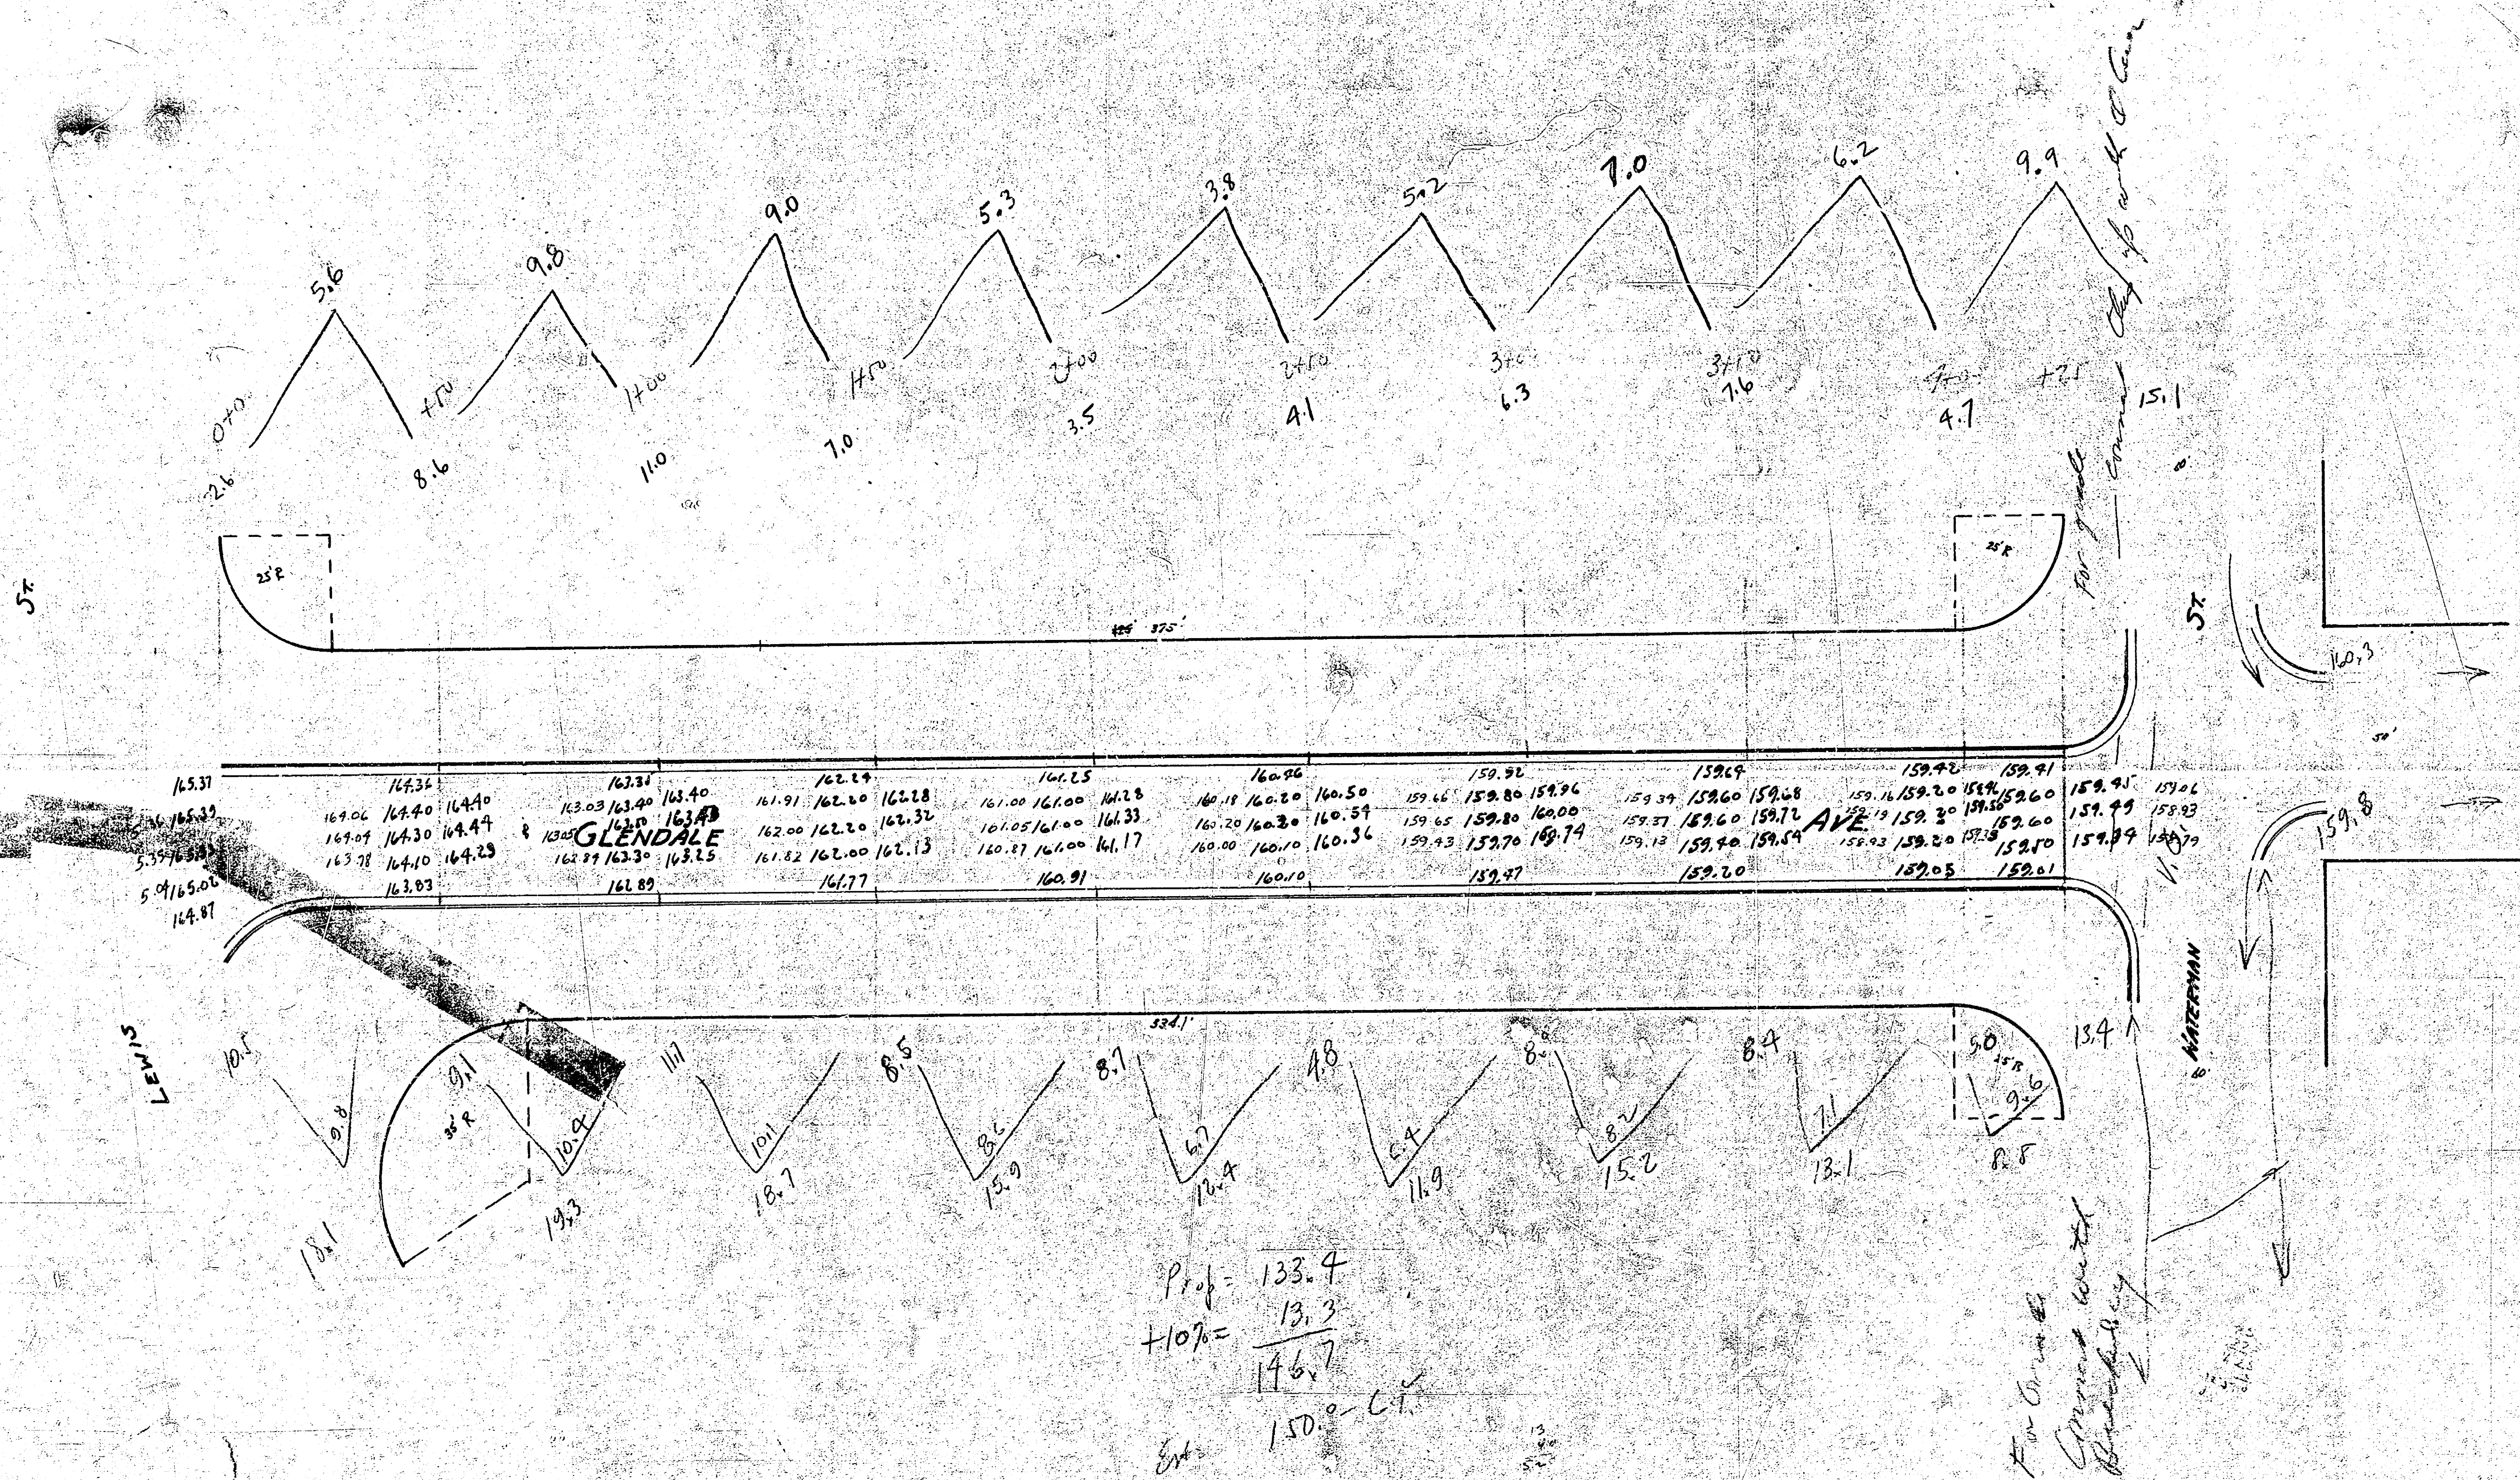

Prop. = 133.4  
 +10% = 146.7  
 Sta. 150.0 - C.T.

For Curved  
 Ground with  
 Bridge