
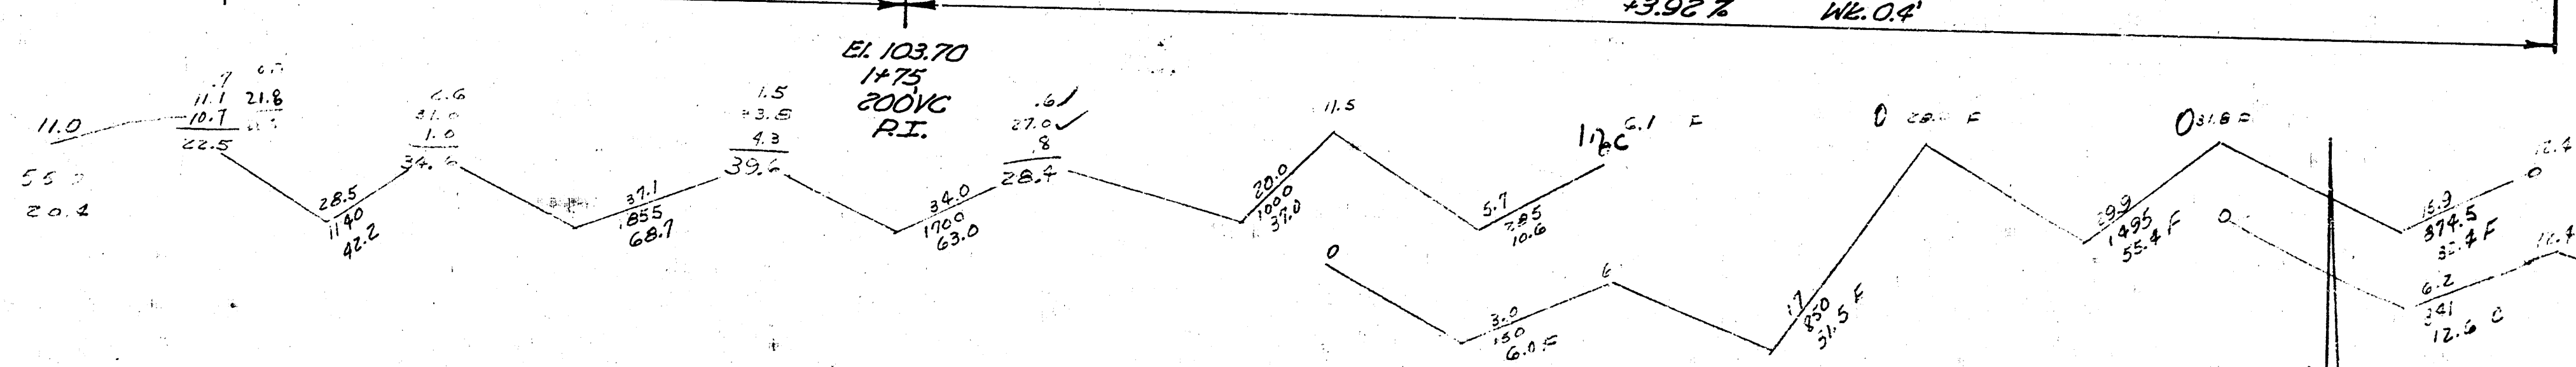


BM. "M" in Mueller Top Fire Hydrant N.E. Cor. Hillside & Grand 116.72


NOTE:  
USE PREPARED NON-EXTRUDING TYPE EXPANSION (1" THICK)  
JOINT @ 0+60 & 0+90. NON-BID ITEM TO BE  
INCLUDED IN PRICE OF PAVT.

R.I.  
200 VC  
1475  
EL 103.20

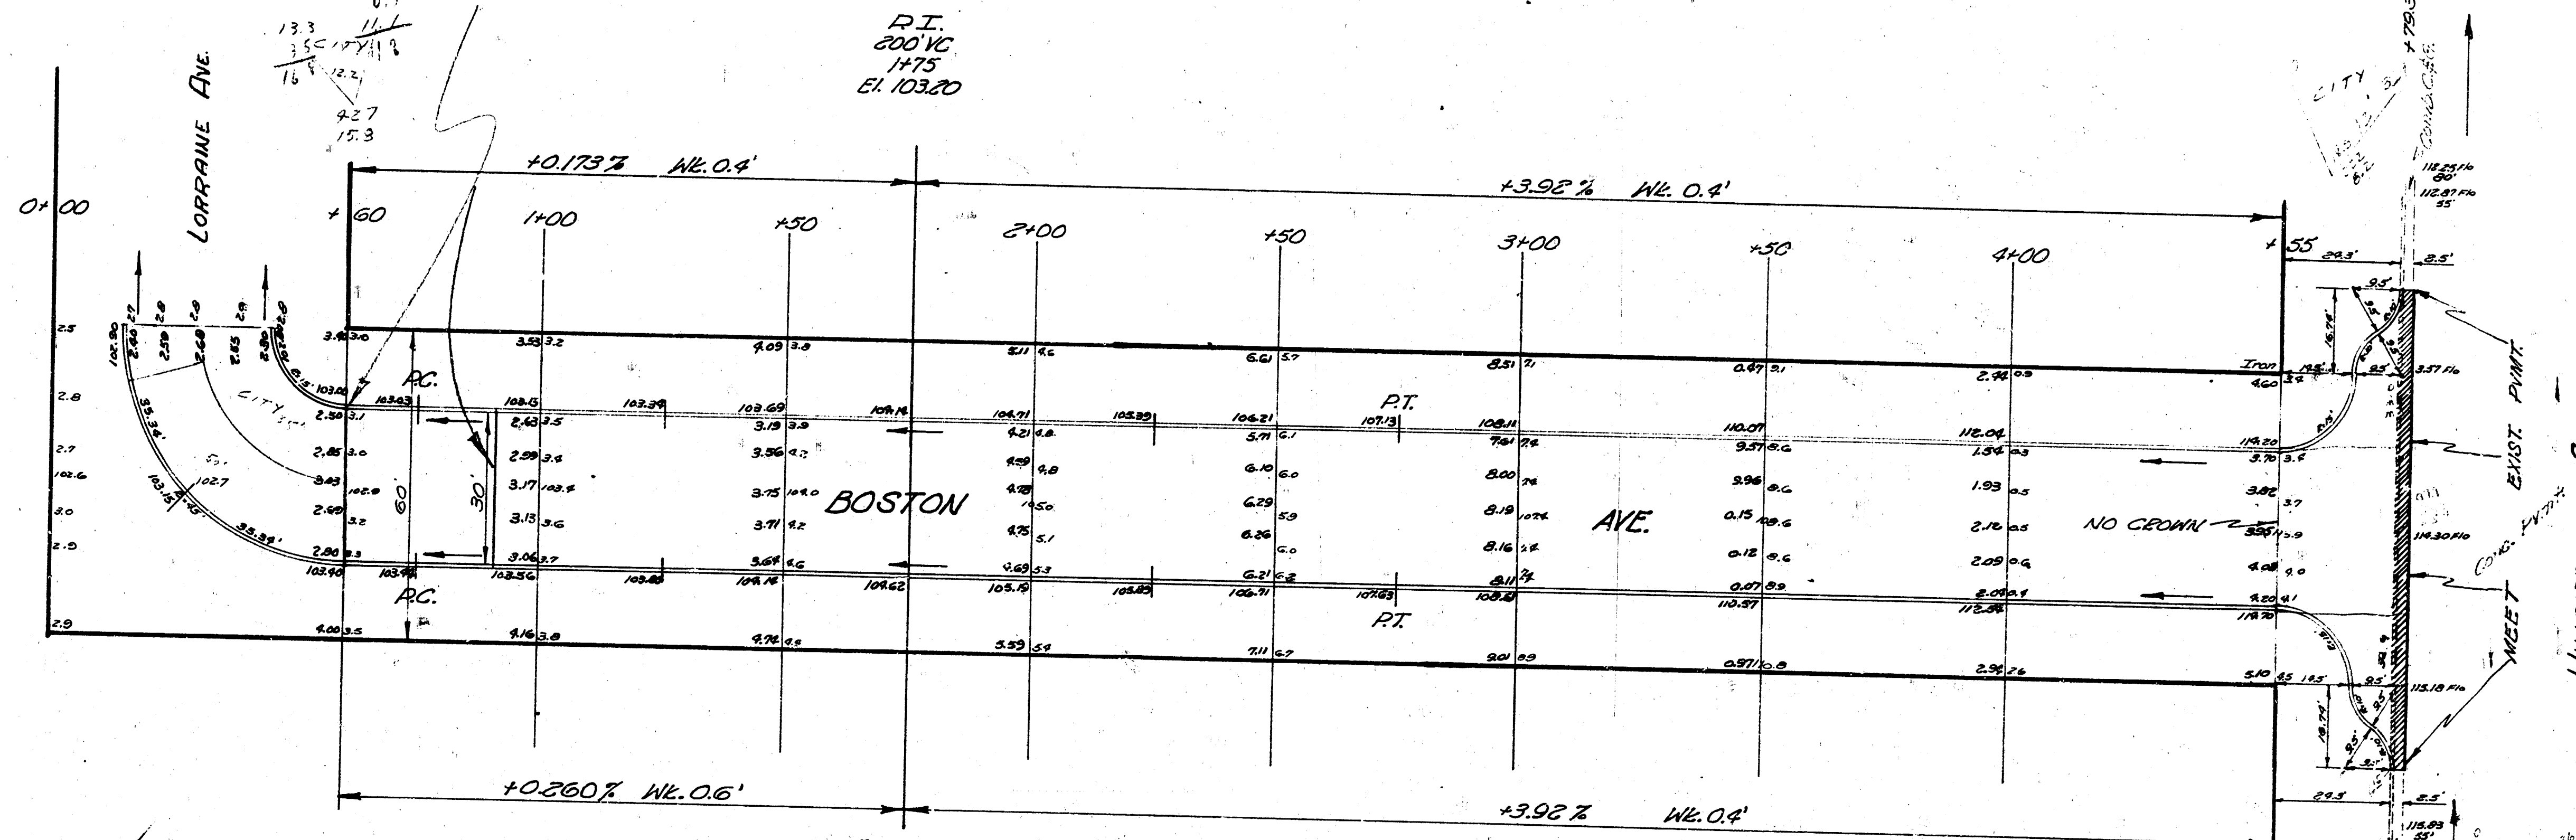

Total Earth Work


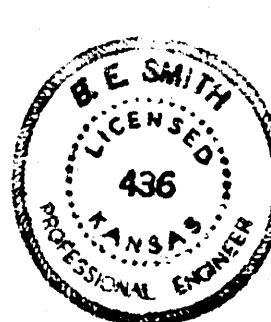

BOSTON AVE  
W.L. LORRAINE TO W.L. HILLSIDE  
30 CONC. CB.

CITY OF WICHITA, KANSAS  
B.E. SMITH CITY ENGINEER  
JAN. 12, 1953 PROJ. NO. C12-145