


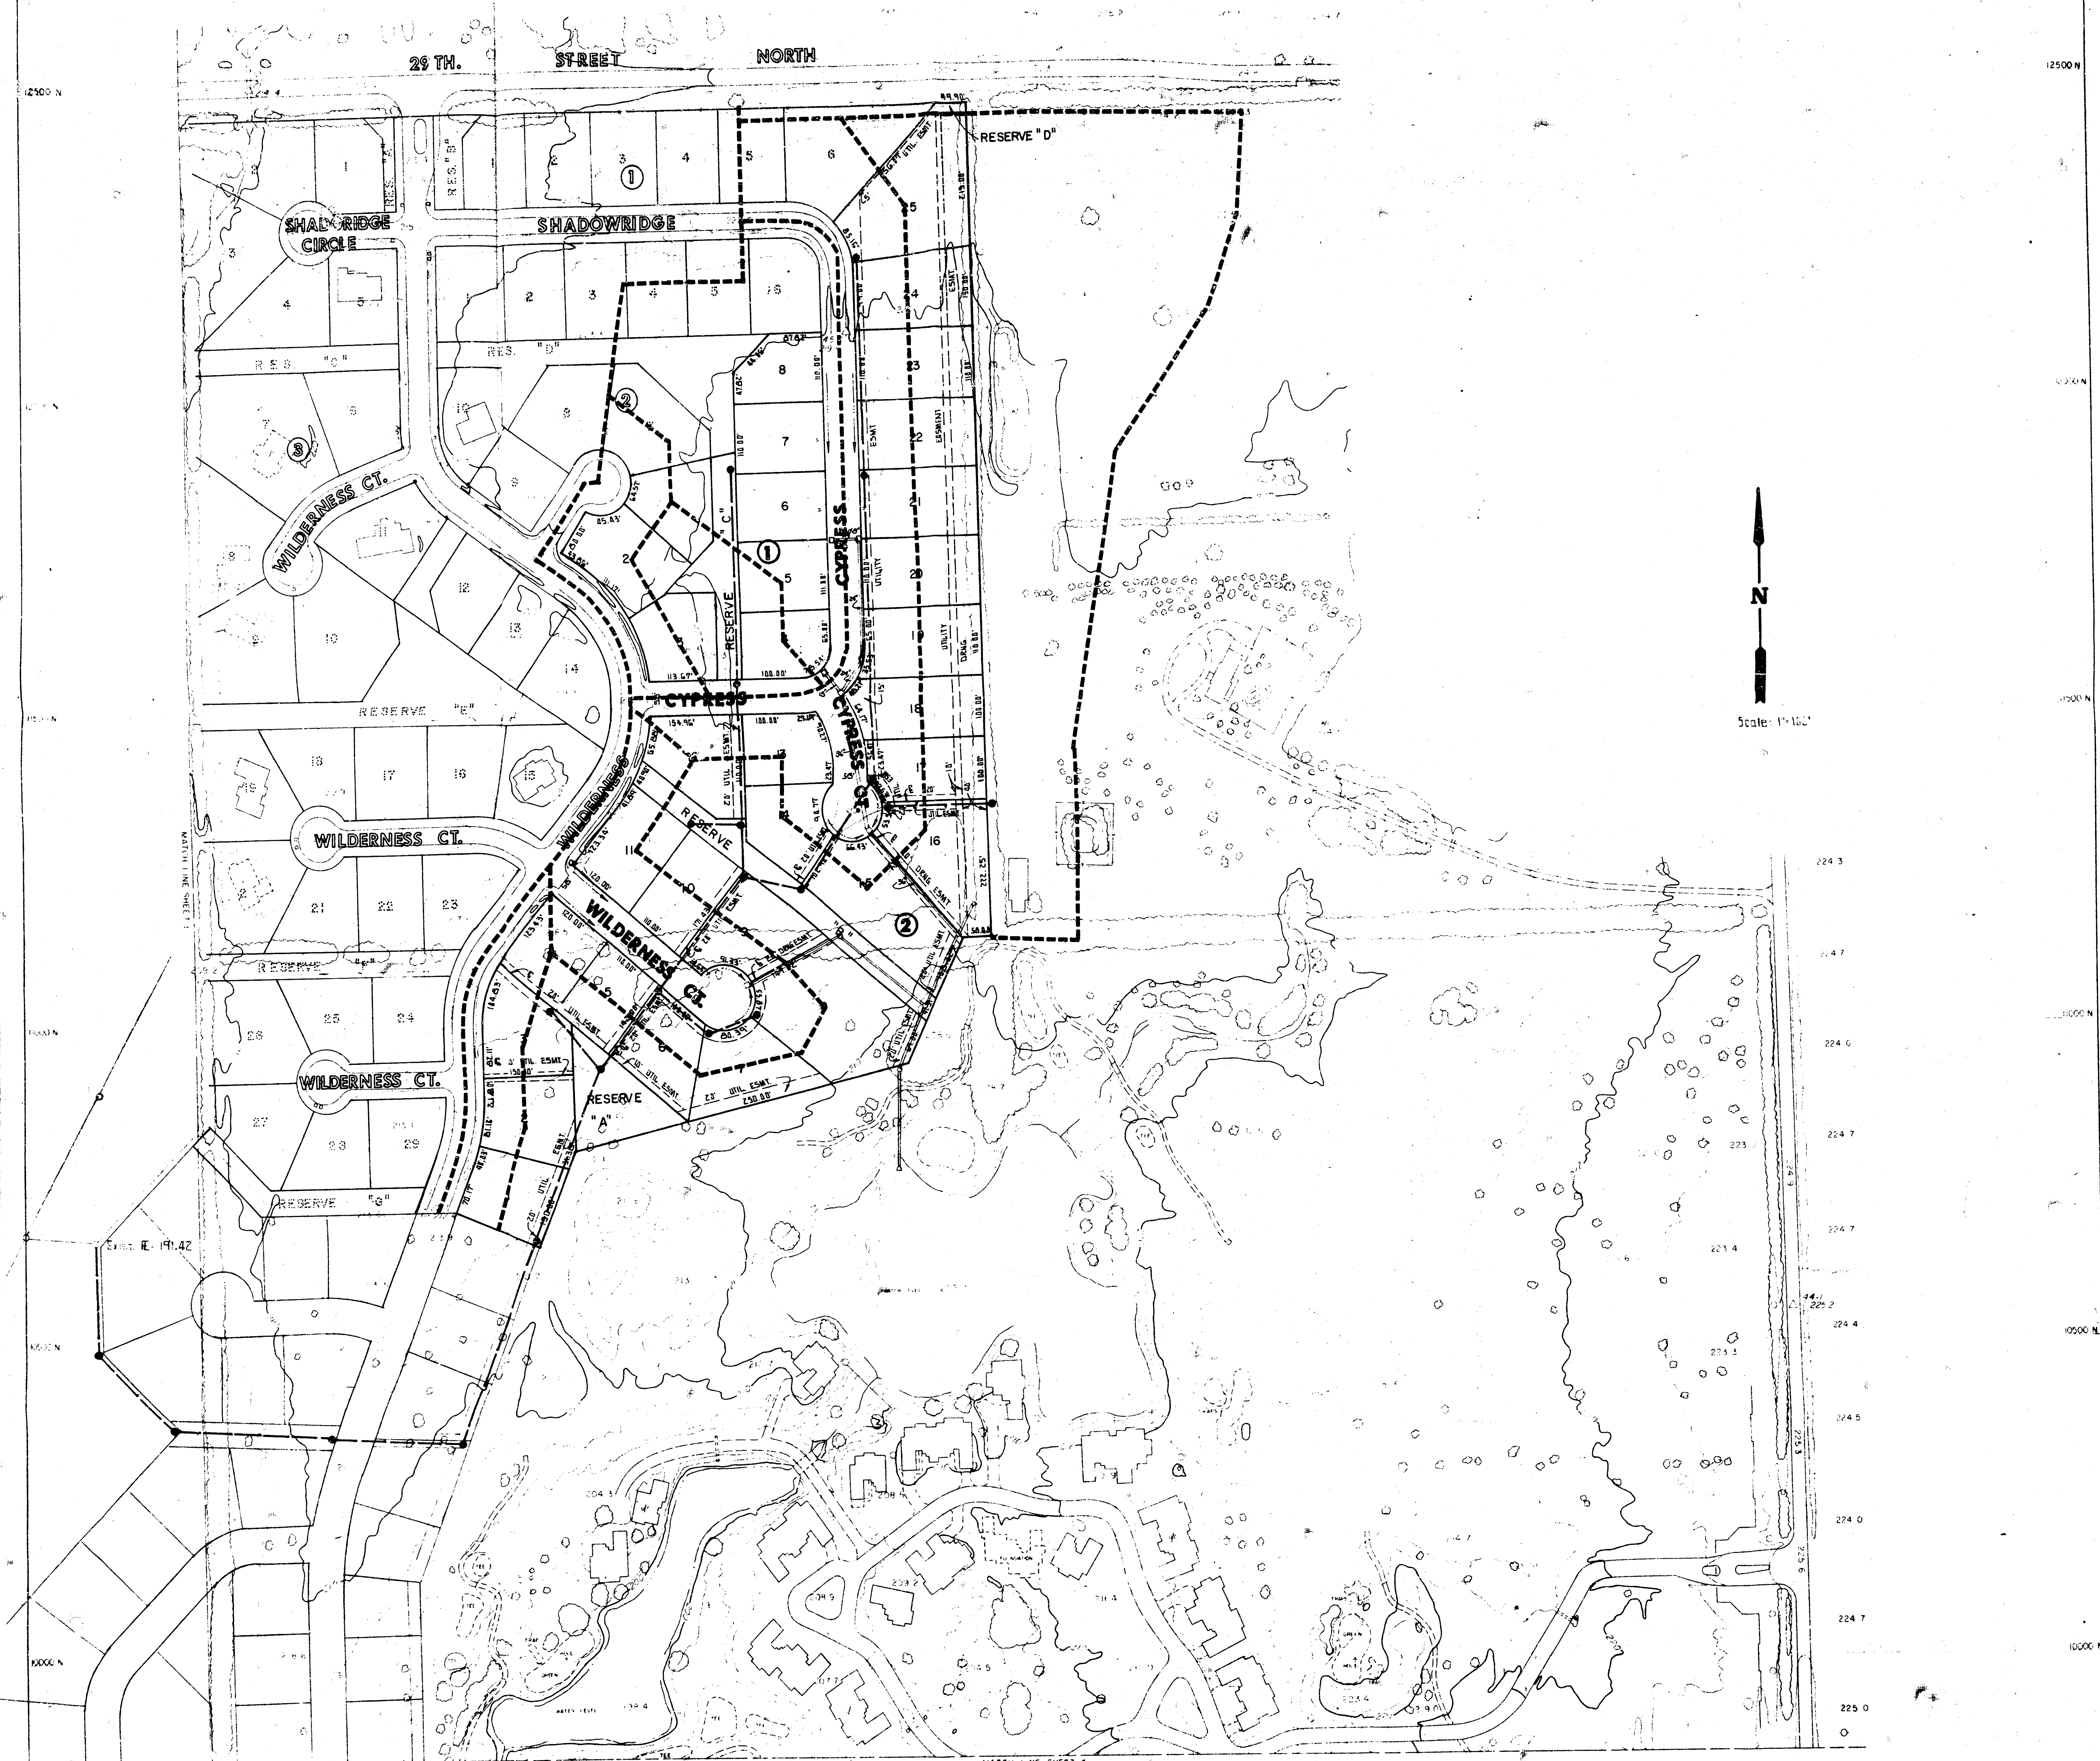


WILDERNESS SECOND

Revised
10/10/84

DRAINAGE PLAN

Drawn by: K.M.B.
Checked by: D.M.B.
Date: 10/10/84

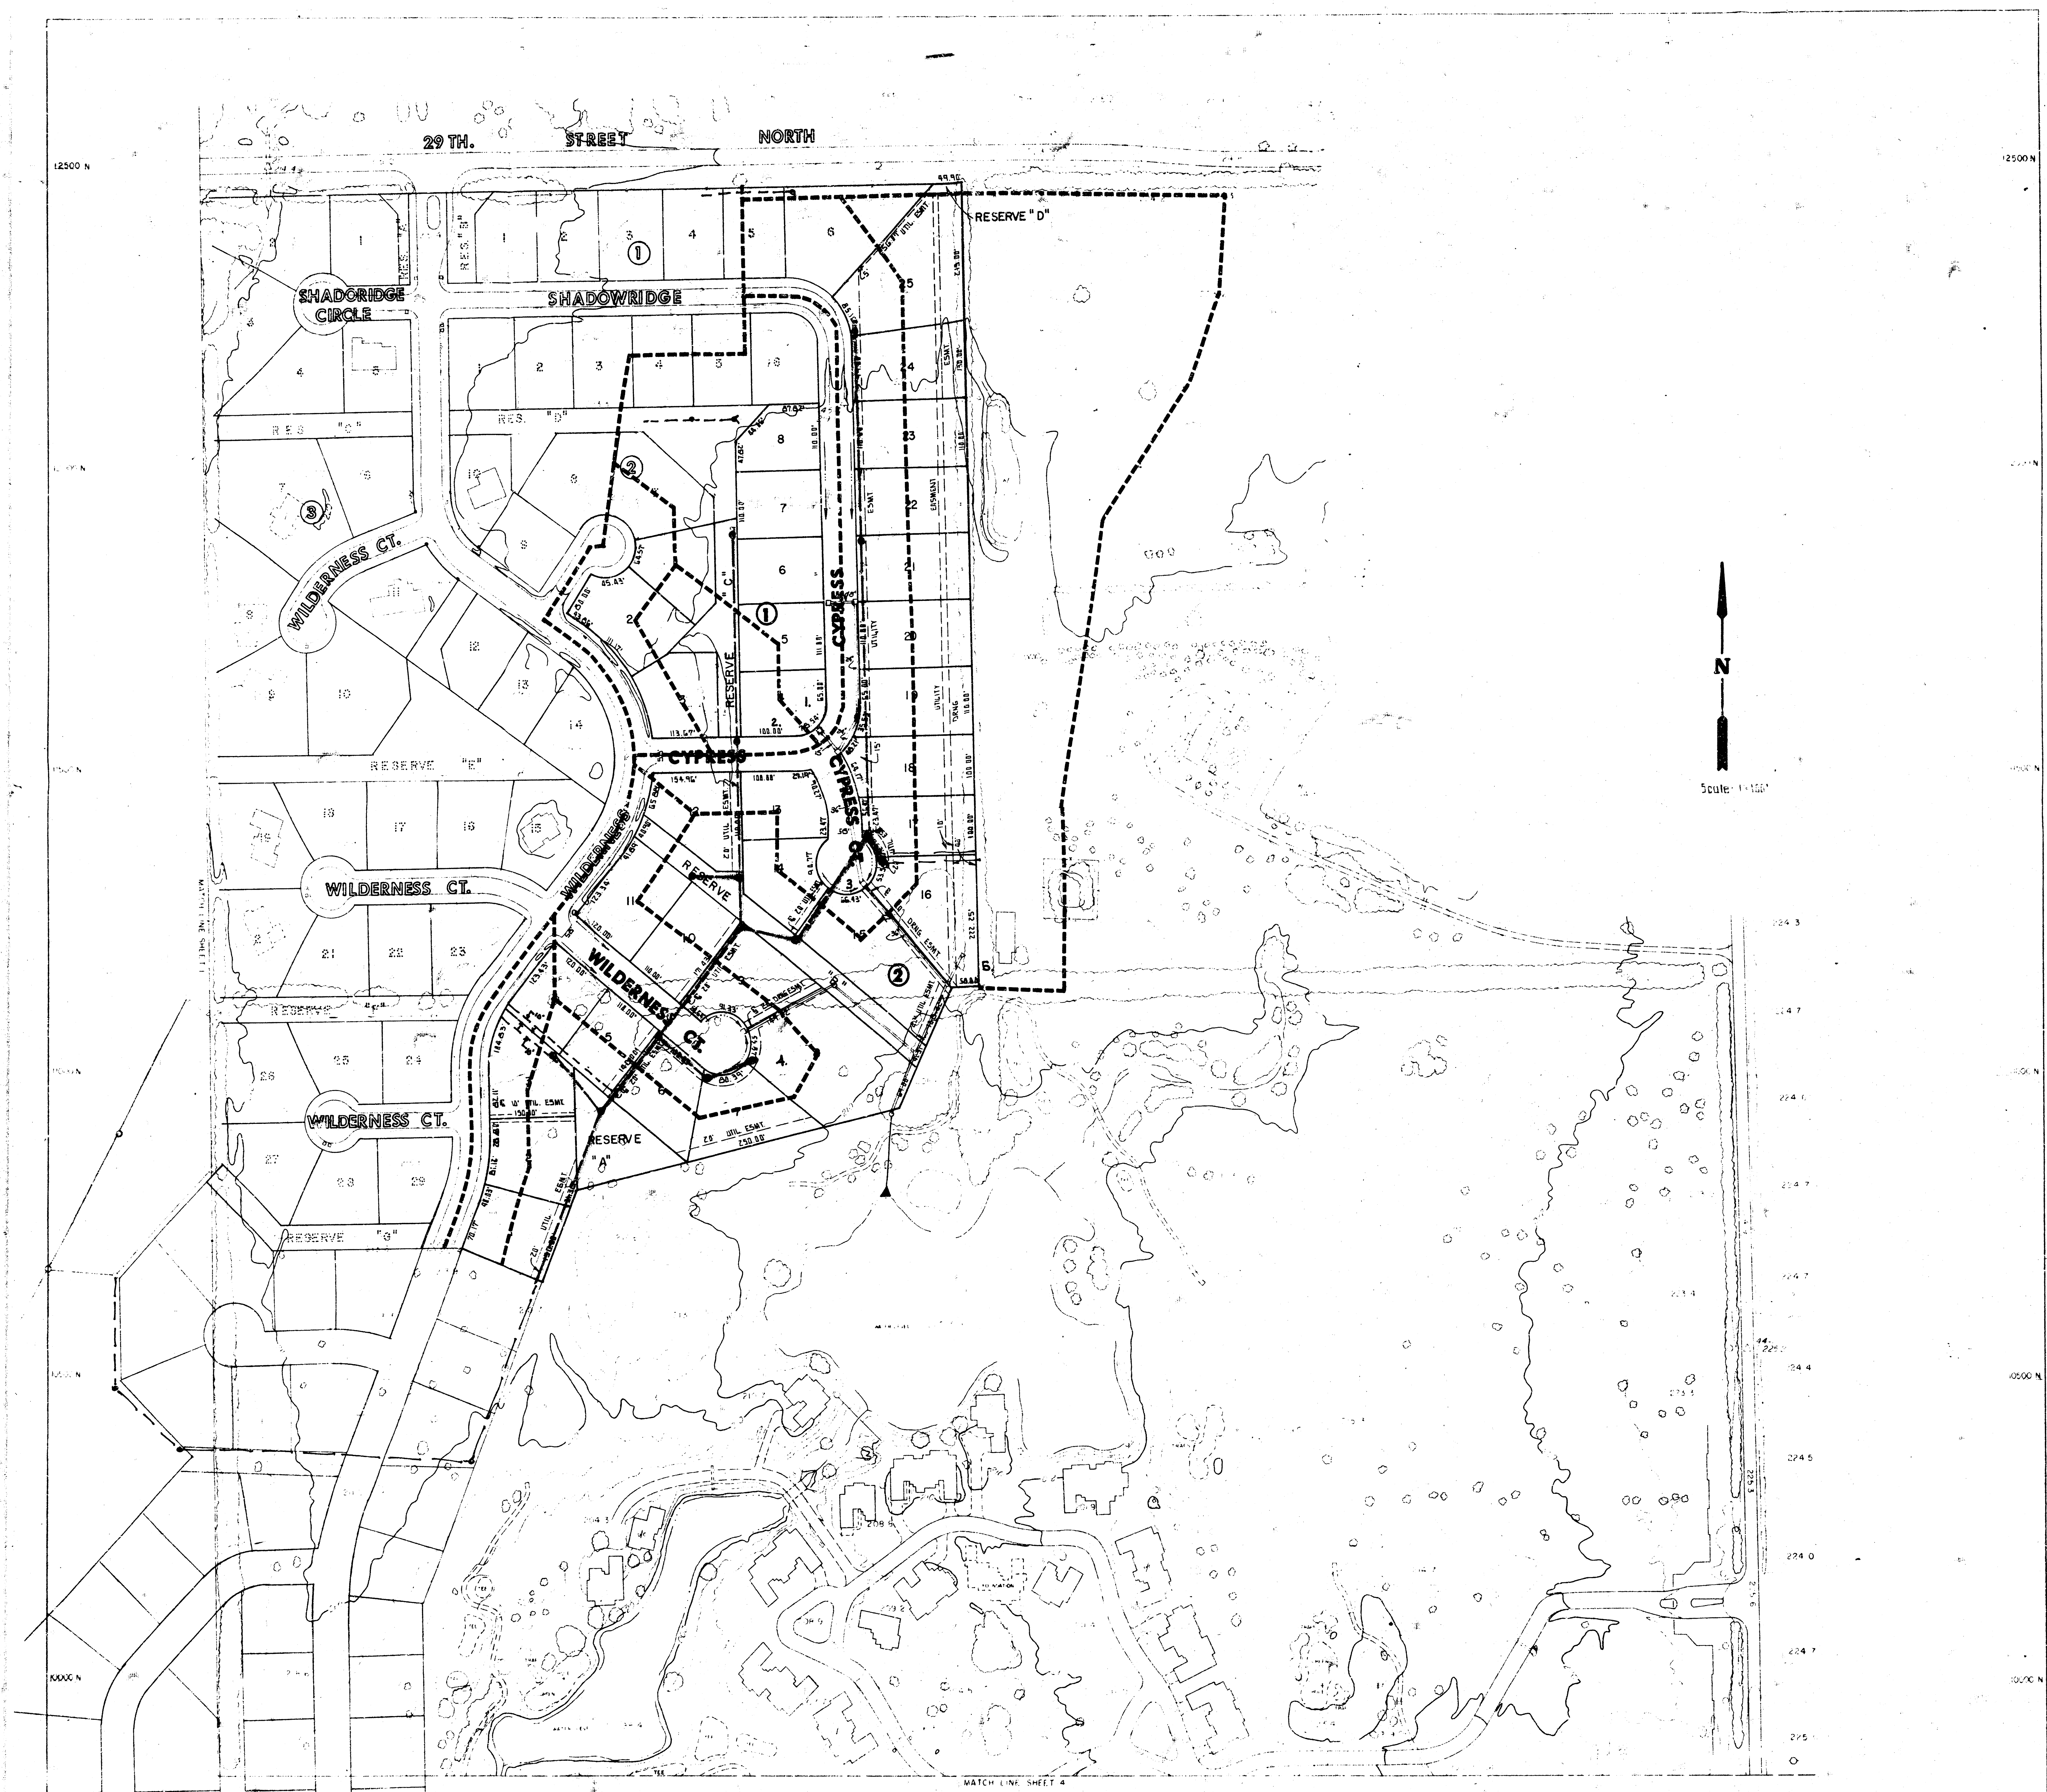

WILDERNESS SECOND

- 1. Drainage Plan should have information on Proposed R.O.S.W.s and Proposed T.C. Elevations.
- 2. Extend S.W.S. outlet directly to lake.