


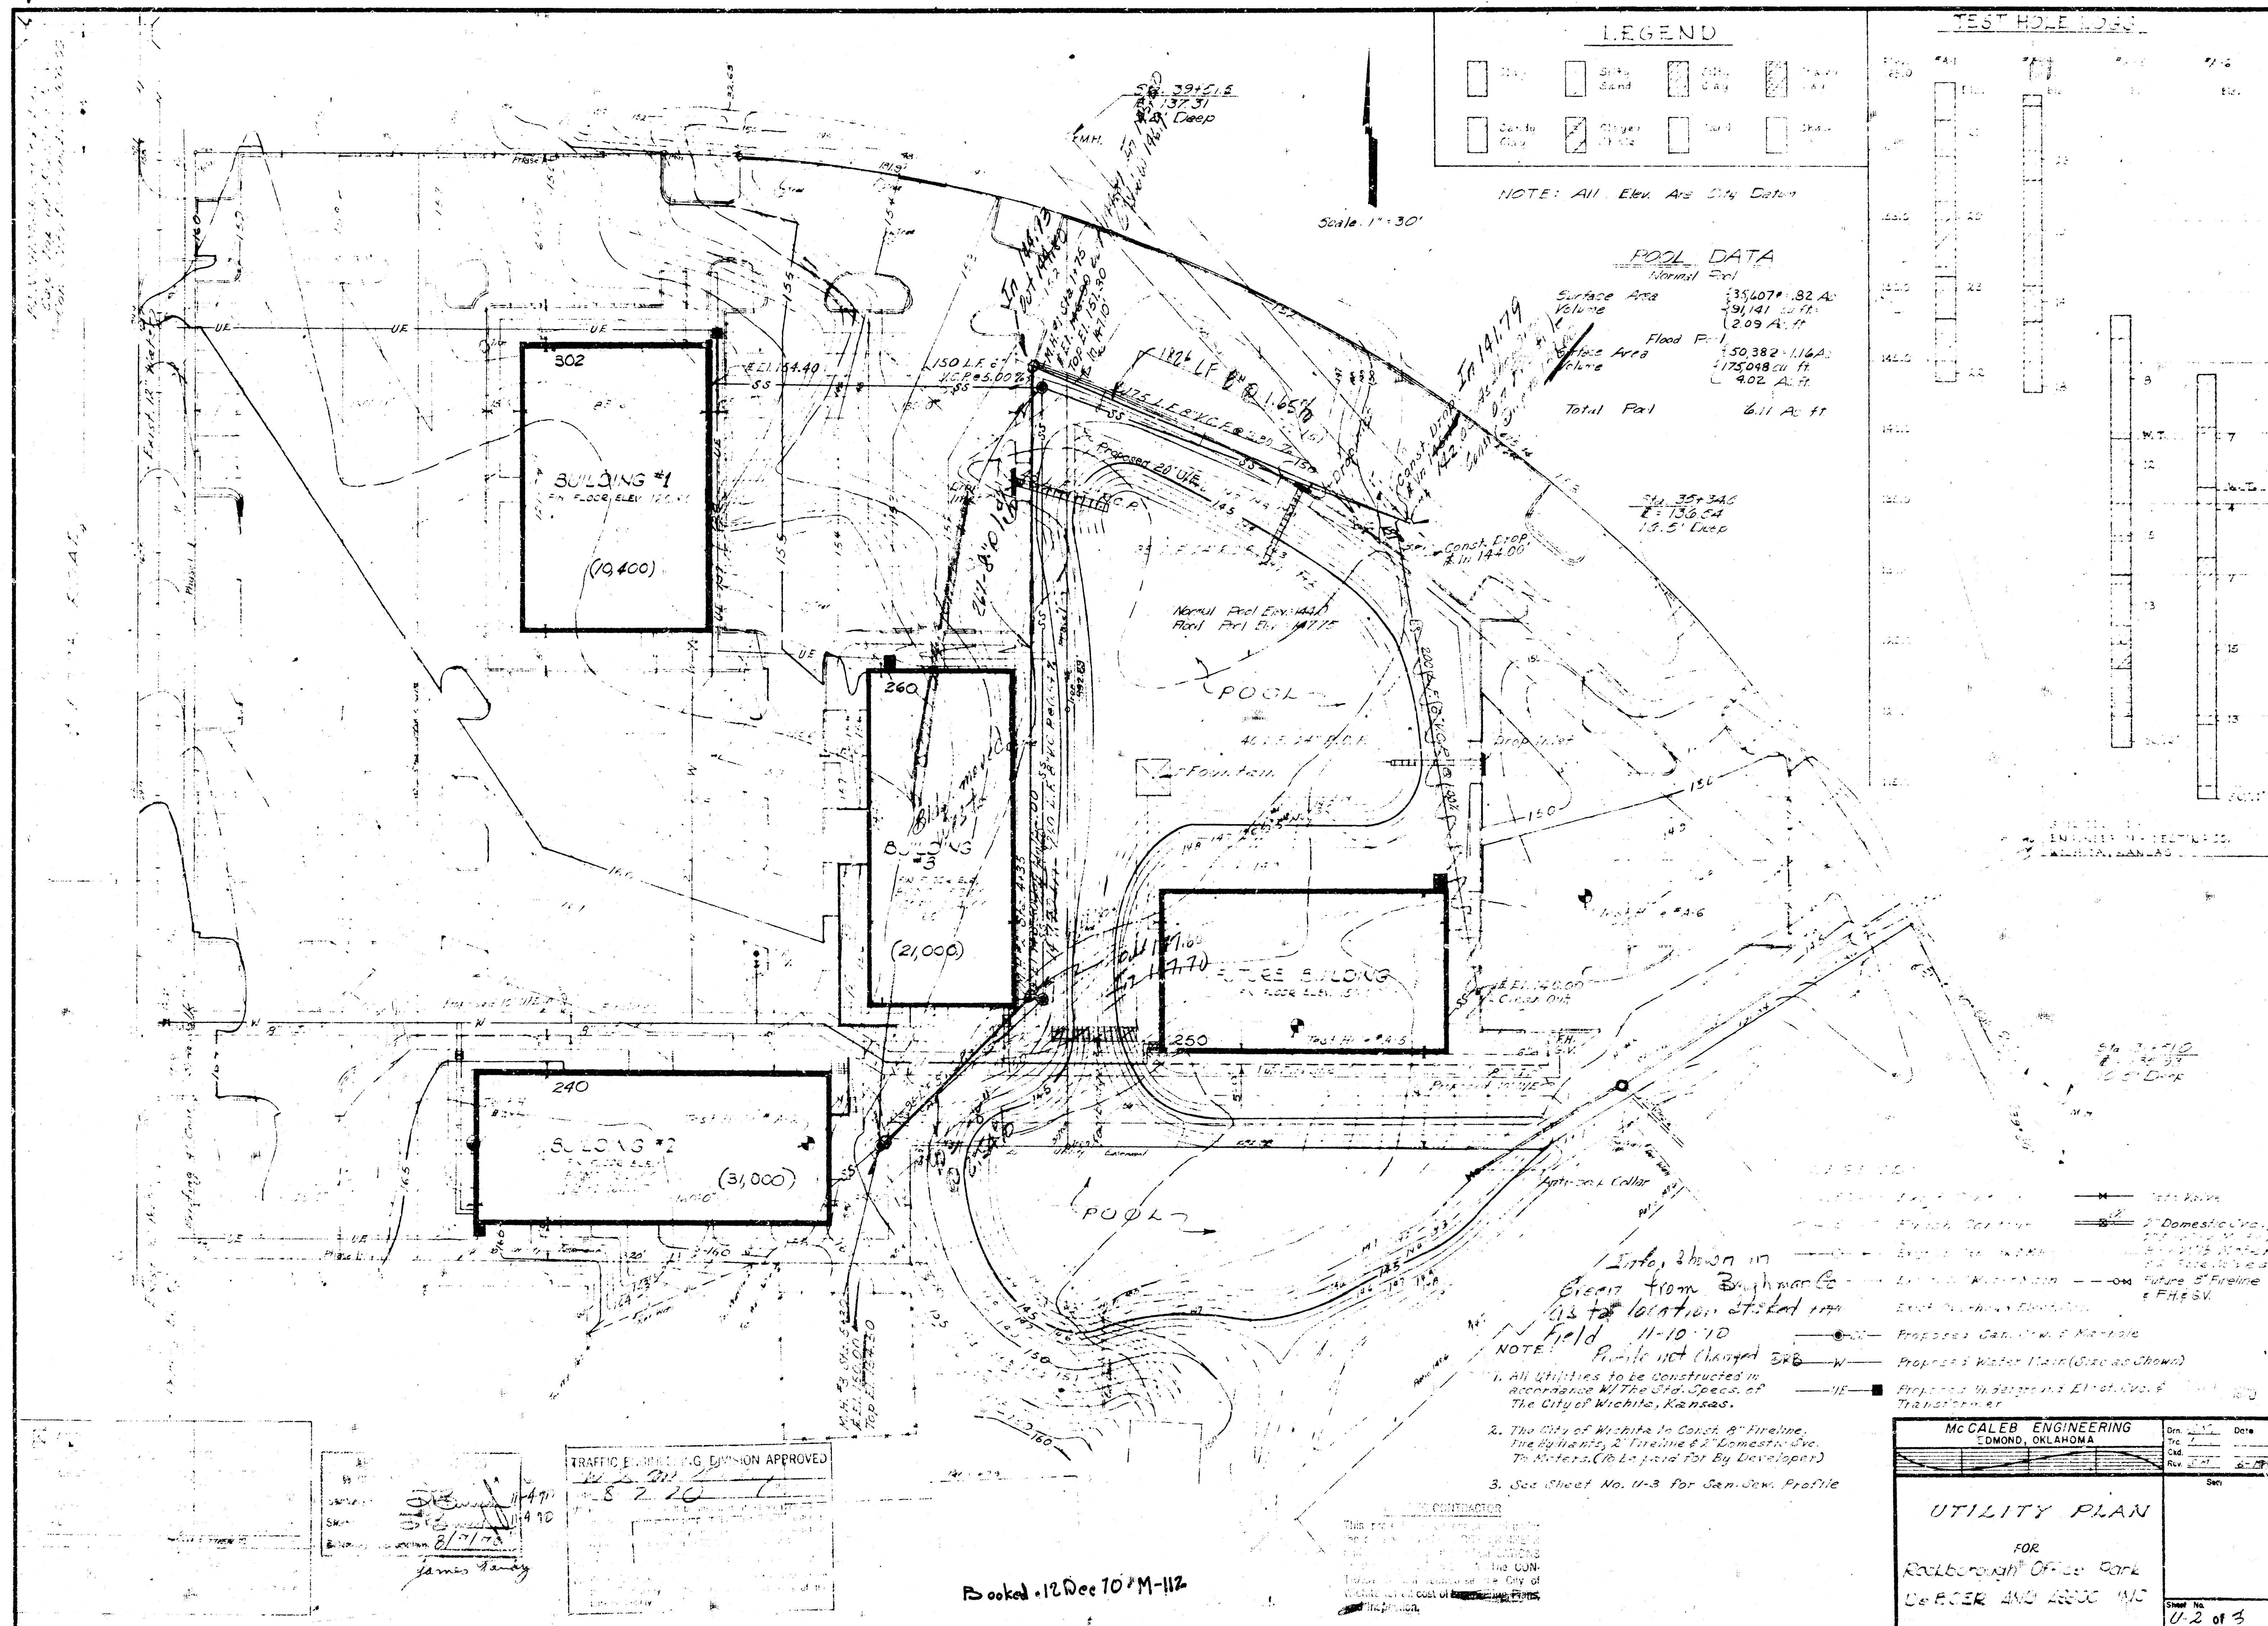

PLAN
NOTE BOOK
DATE

PROFILE
NOTE BOOK
DATE

Notes: See Sheet No. U-2 For San Sewer Plan

Notes: See Sheet No. U-1 For Storm Sewer Plan

