


Box proposed by North Western Industrial Park Drainage

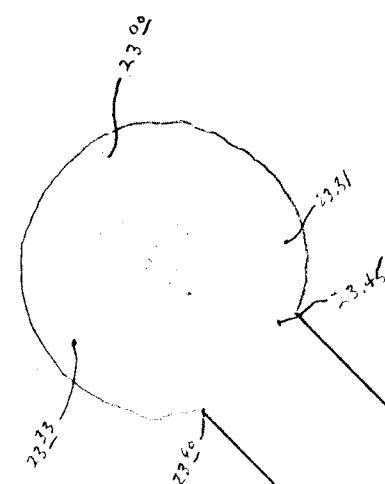

Map No. 13178
Div. 13168 (Shannon)
Lot 157-2

Prop'd DN Pipe




1125+2
1125+1
1125+0
1125-1
1125-2
