


BM = 177.98 Standard SW cor. 9th & Armour.
 Stationing on 9° offset E.R.

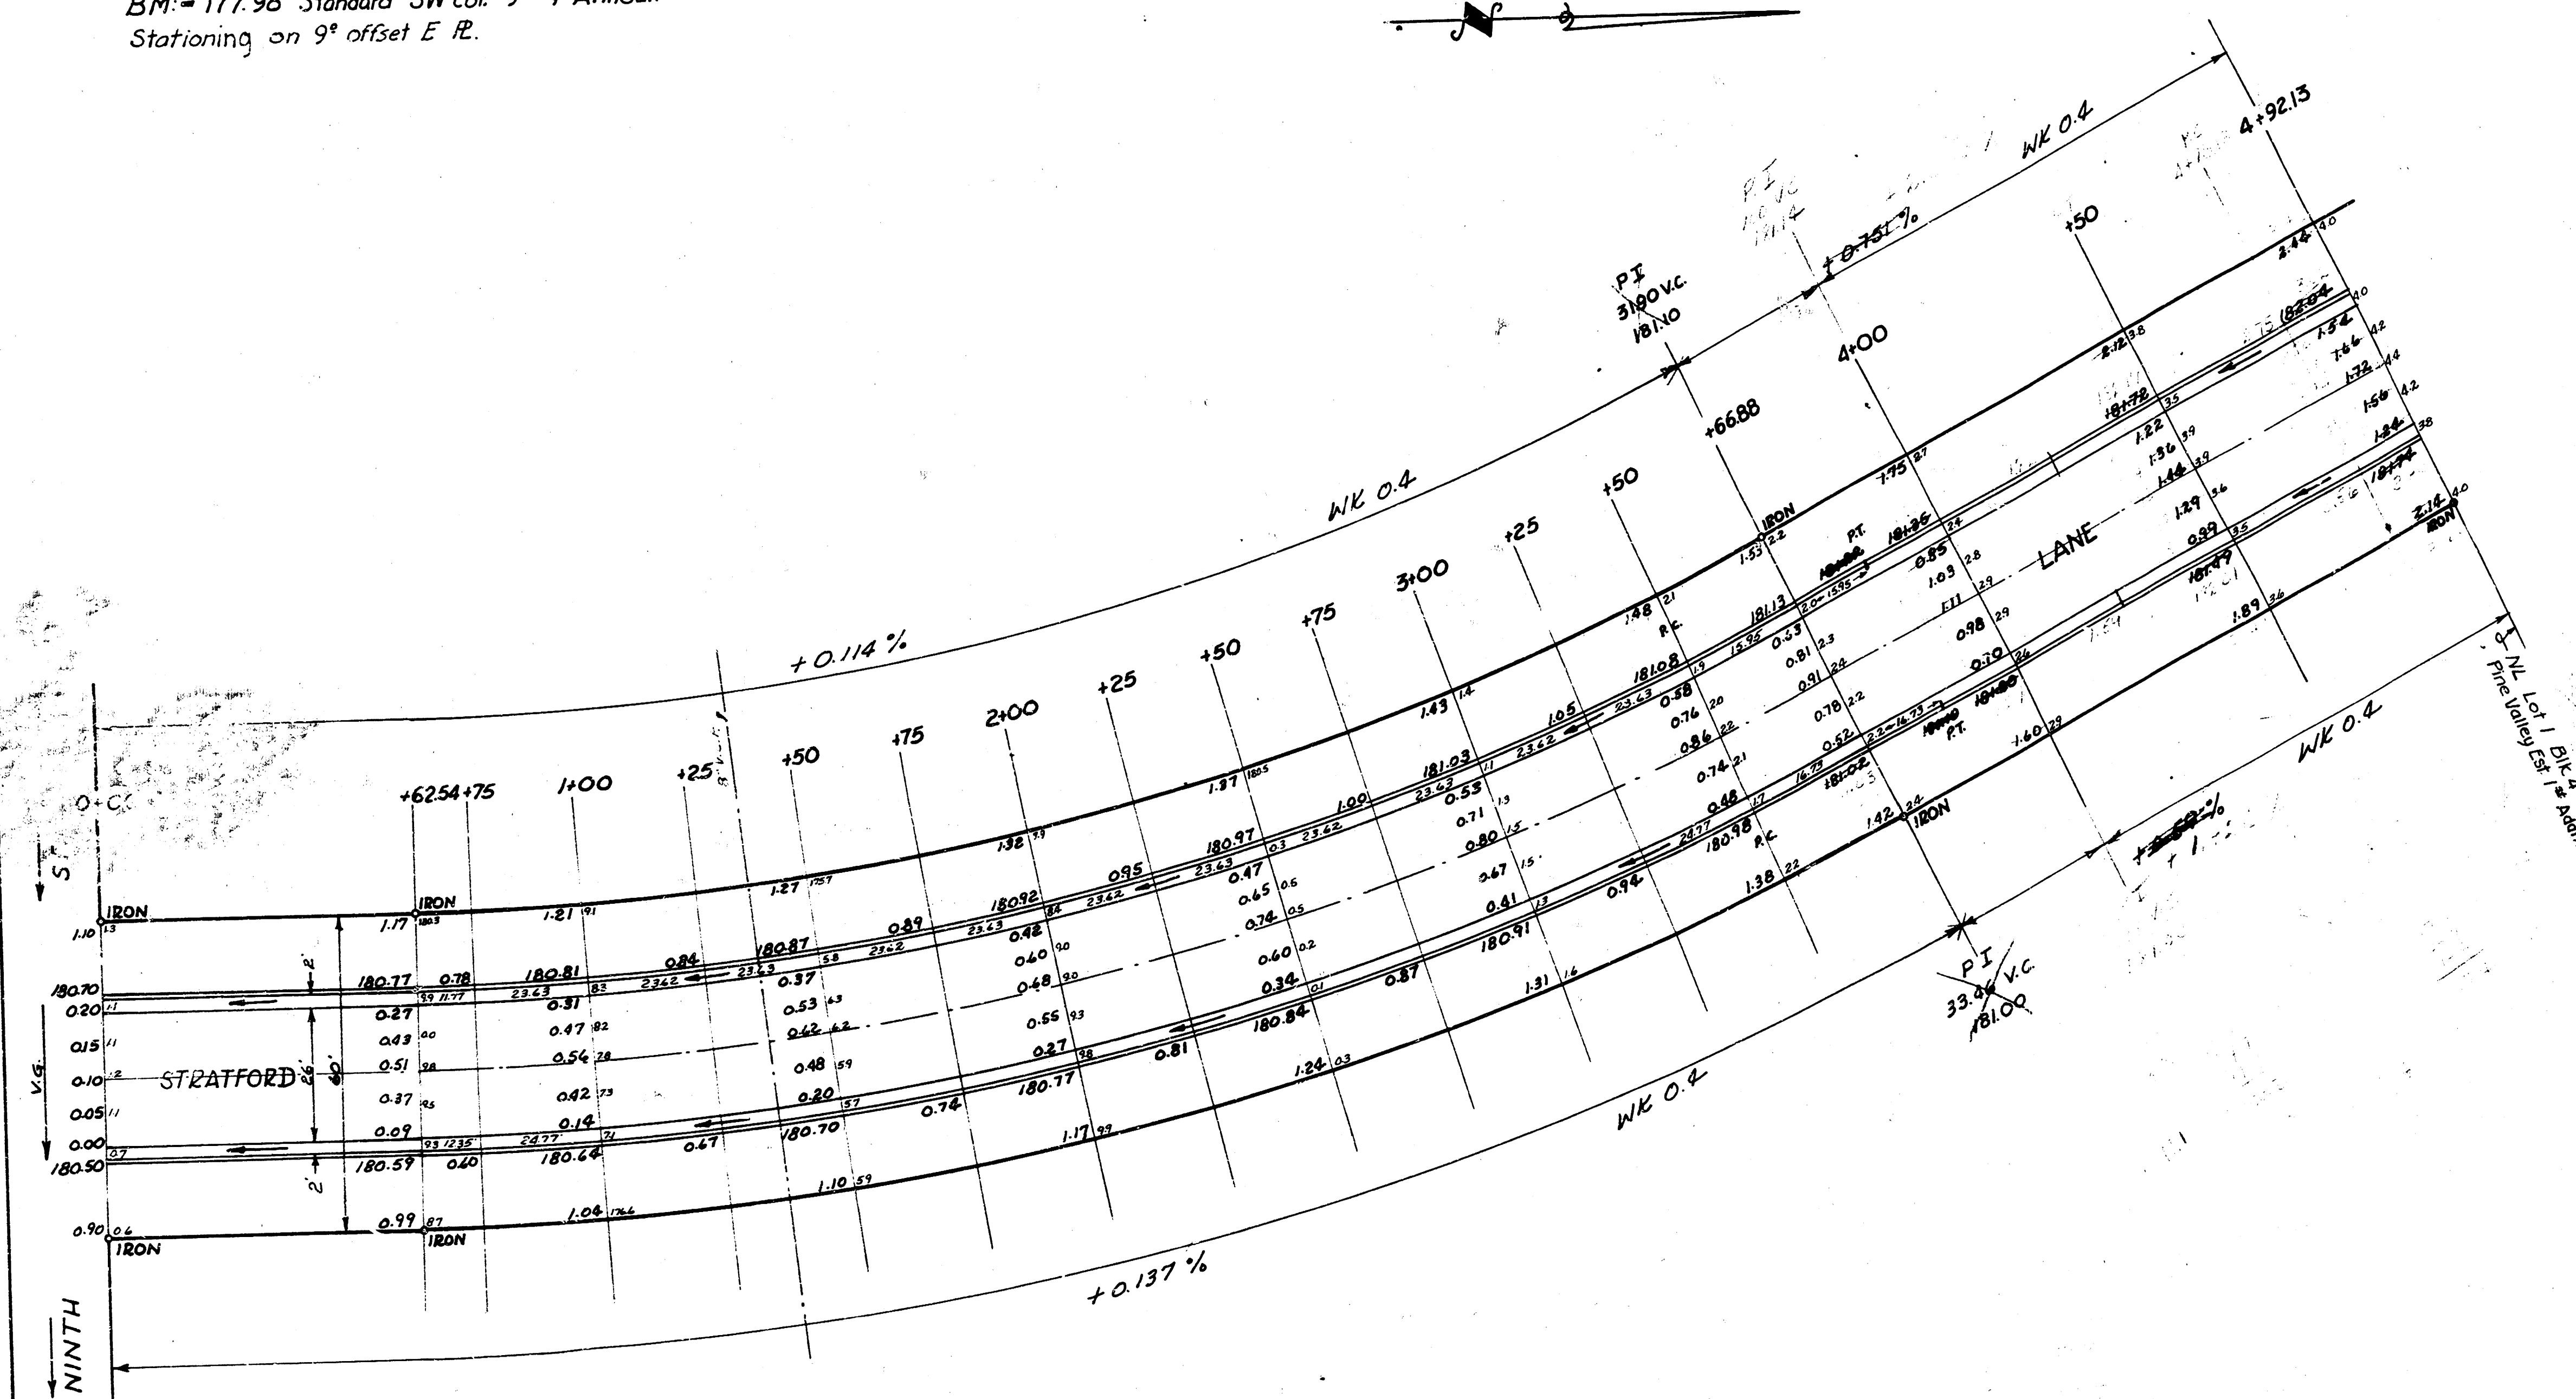

CURVE DATA: 9° offset W of E. Prop. Line.
R = 655.0' Δ = 26° 37' 20" Defl. = 26242/H arc.

STATION	Deflection Angle	Total Deflection	Chord Length 6' offset Ecb.	Chord Length 6' offset Web.
0+62.54				
+75	0° 32' 48"	0° 32' 48"	12.46	11.65
+100	1° 05' 36"	1° 38' 18"	24.99	22.99
+125	1° 05' 36"	2° 43' 54"	24.99	22.99
+150	1° 05' 36"	3° 49' 30"	24.99	22.99
+175	1° 05' 36"	4° 55' 06"	24.99	22.99
+200	1° 05' 36"	6° 00' 42"	24.99	22.99
+225	1° 05' 36"	7° 06' 18"	24.99	22.99
+250	1° 05' 36"	8° 11' 54"	24.99	22.99
+275	1° 05' 36"	9° 17' 30"	24.99	22.99
+300	1° 05' 36"	10° 23' 06"	24.99	22.99
+325	1° 05' 36"	11° 28' 42"	24.99	22.99
+350	1° 05' 36"	12° 34' 18"	24.99	22.99
+375	1° 05' 36"	13° 39' 54"	24.99	22.99
+400	1° 05' 36"	14° 45' 30"	24.99	22.99
+425	1° 05' 36"	15° 51' 06"	24.99	22.99
+450	1° 05' 36"	16° 56' 42"	24.99	22.99
+475	1° 05' 36"	18° 02' 18"	24.99	22.99
