


B.M. 103.53 "x" on S end W headwall conc. box across Geo. Washington Blvd. 200' N of Harry
 B.M. 125.75 step bench SS PP NW cor Wilma & Hillside.
 Stationing on 8" offset N c.b.

P.I.
 300' VC
 104.00

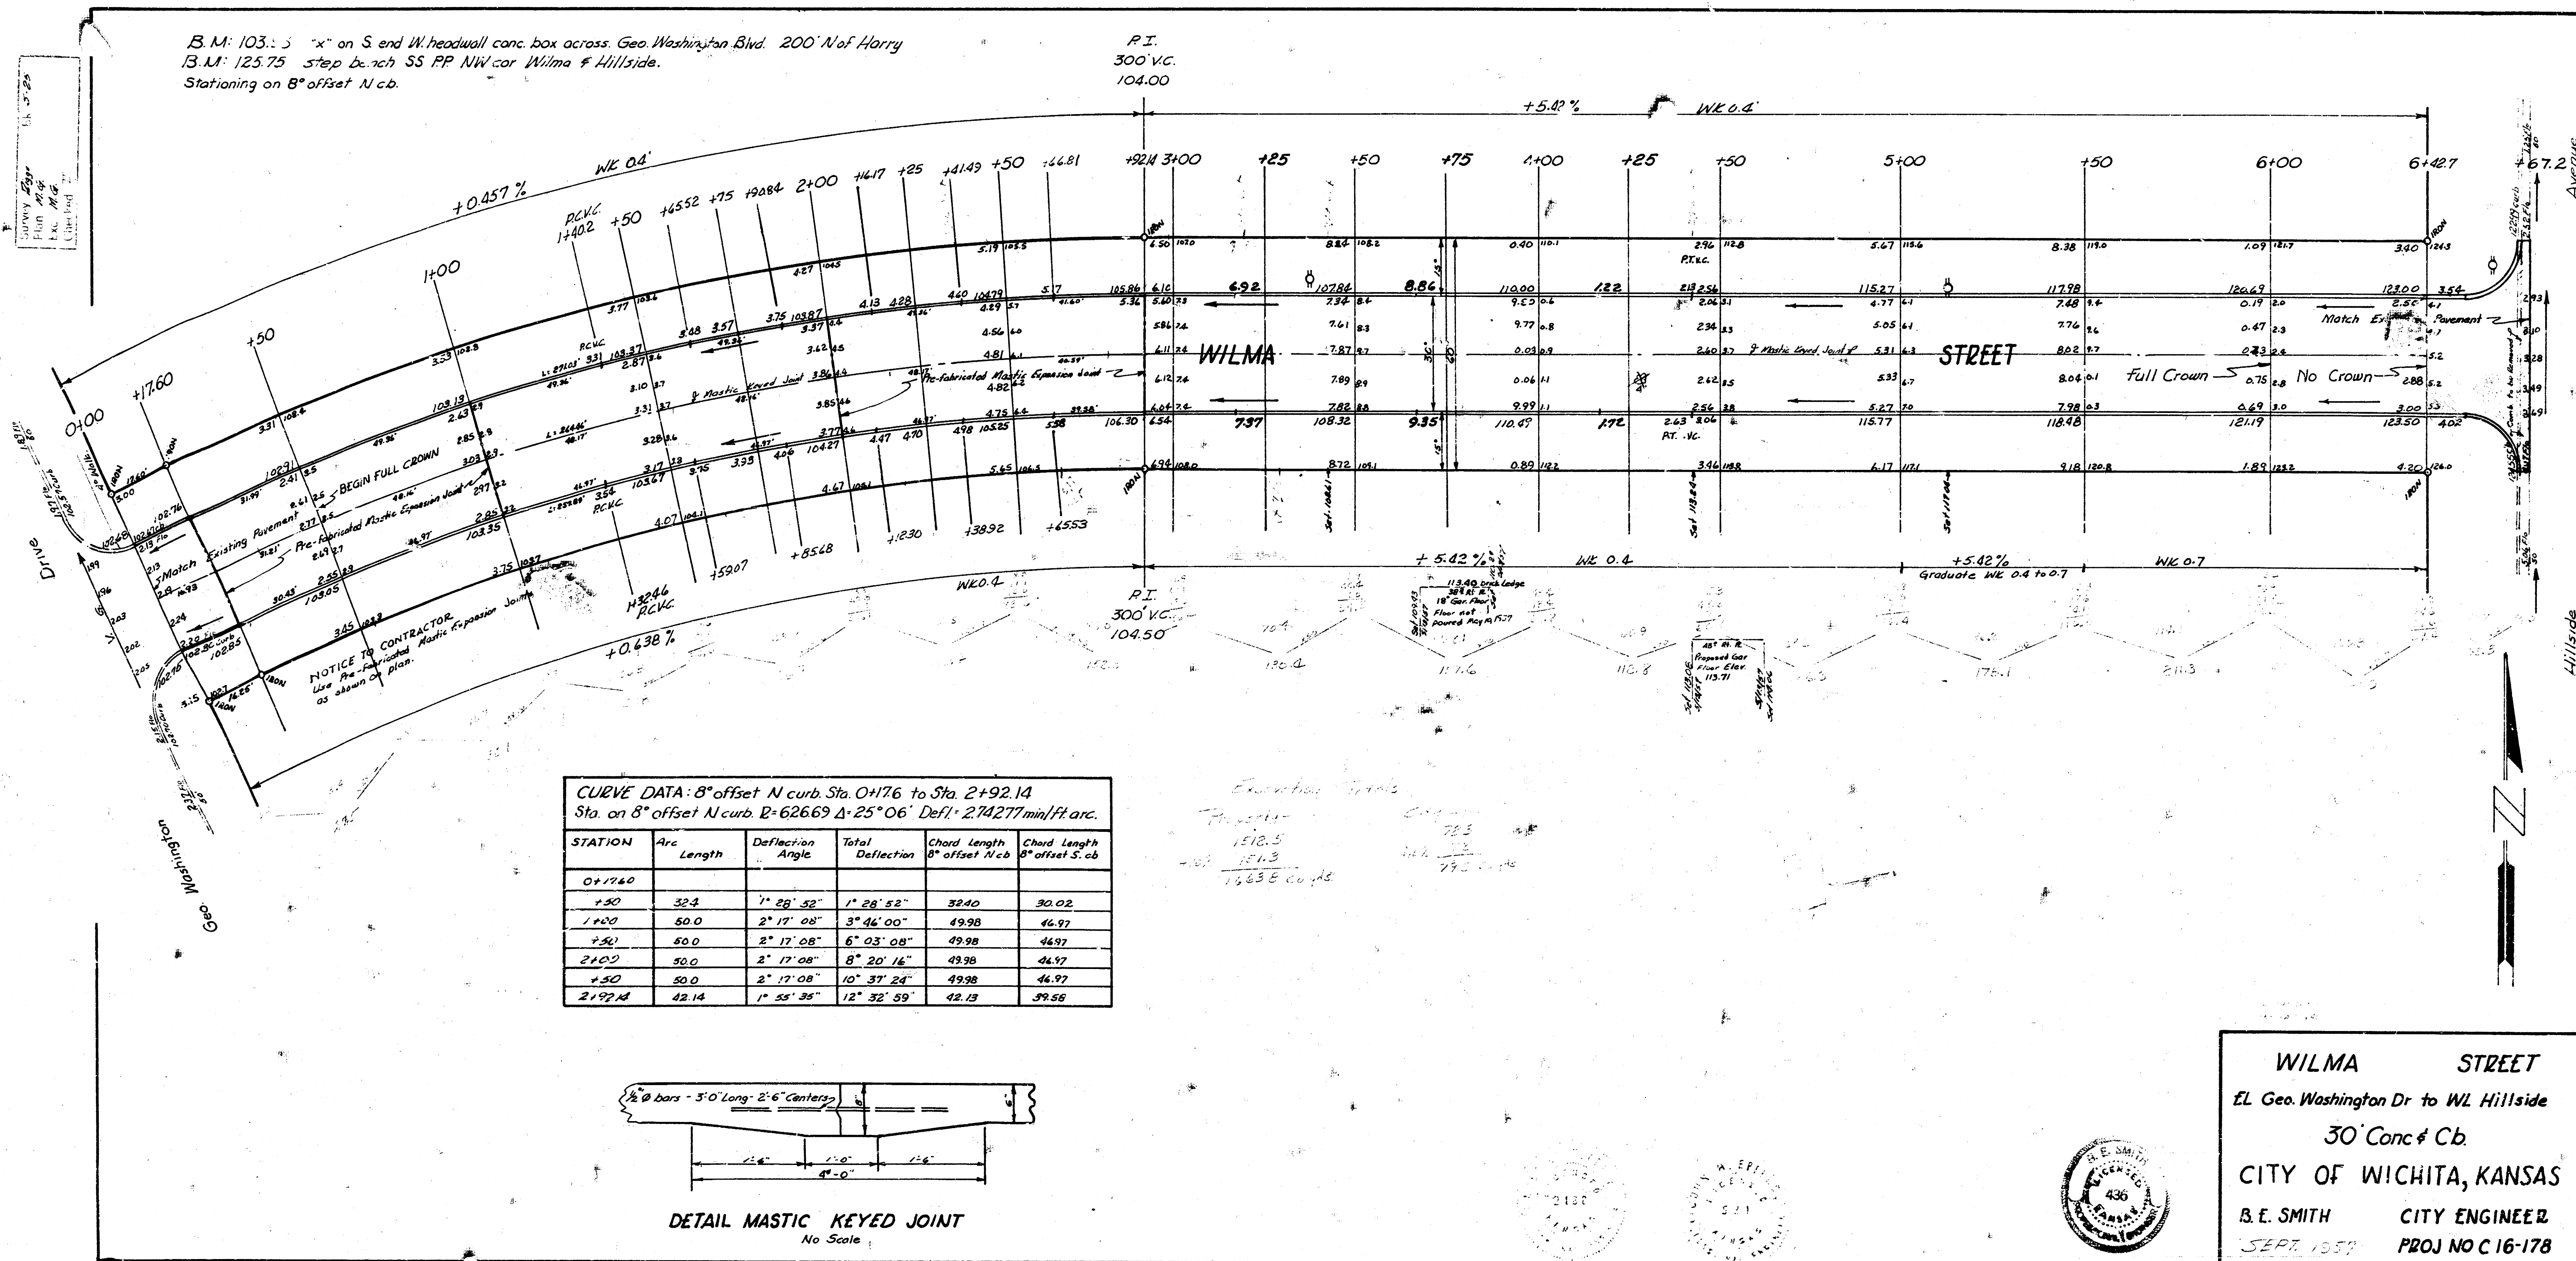

CURVE DATA: 8" offset N curb Sta. 0+176 to Sta. 2+92.14
 Sta. on 8" offset N curb. $R = 626.69$ $\Delta = 25^\circ 06'$ $Def'l = 214.27$ min/H arc.

STATION	Arc Length	Deflection Angle	Total Deflection	Chord length 8" offset N cb	Chord length 8" offset S cb
0+176.0					
