



--------	--------	---------

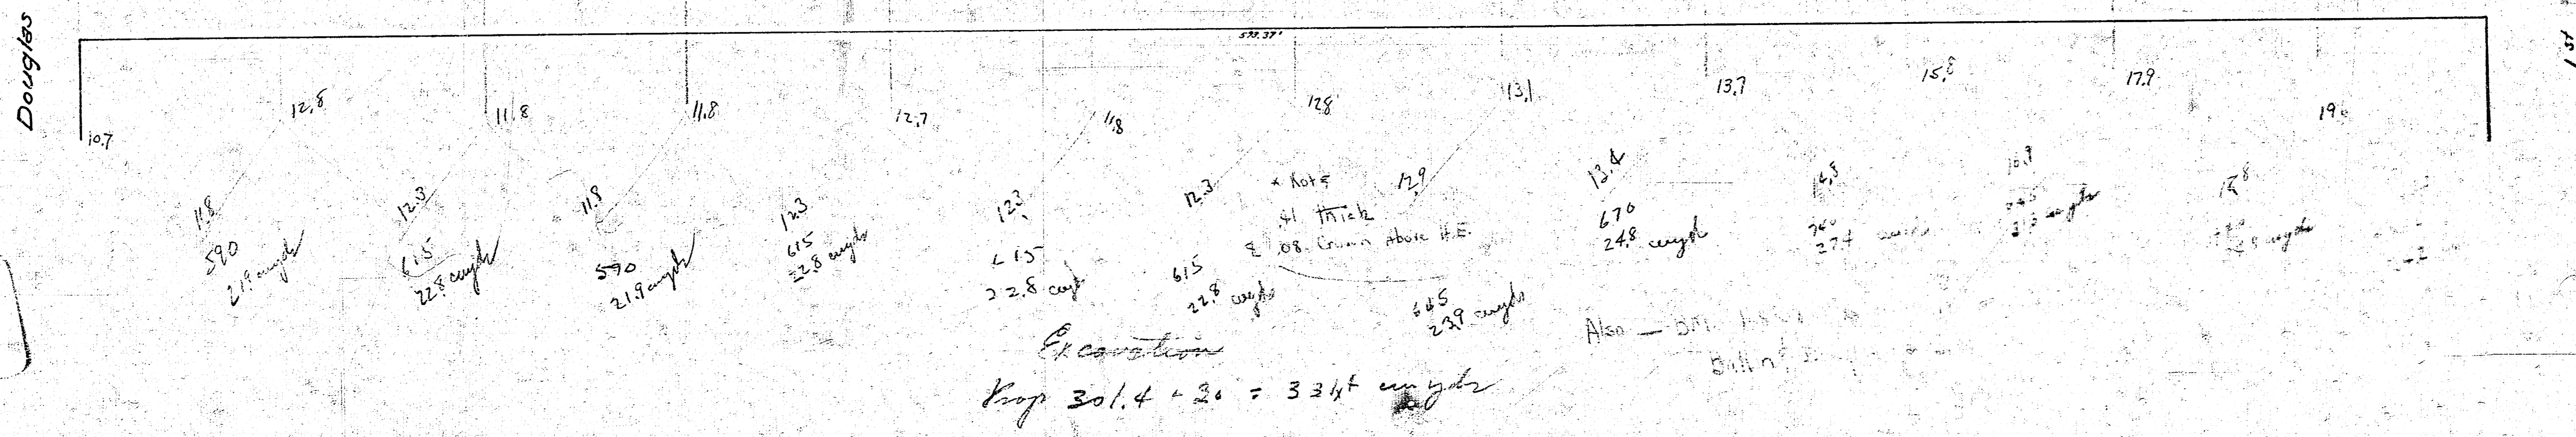

Paving Plan
7780
Battin Ave
N. Douglas
4.
31.13

Excavation
Prop 301.4 - 20 = 3347 cu yds



Also - 0.11 H.E. Battin