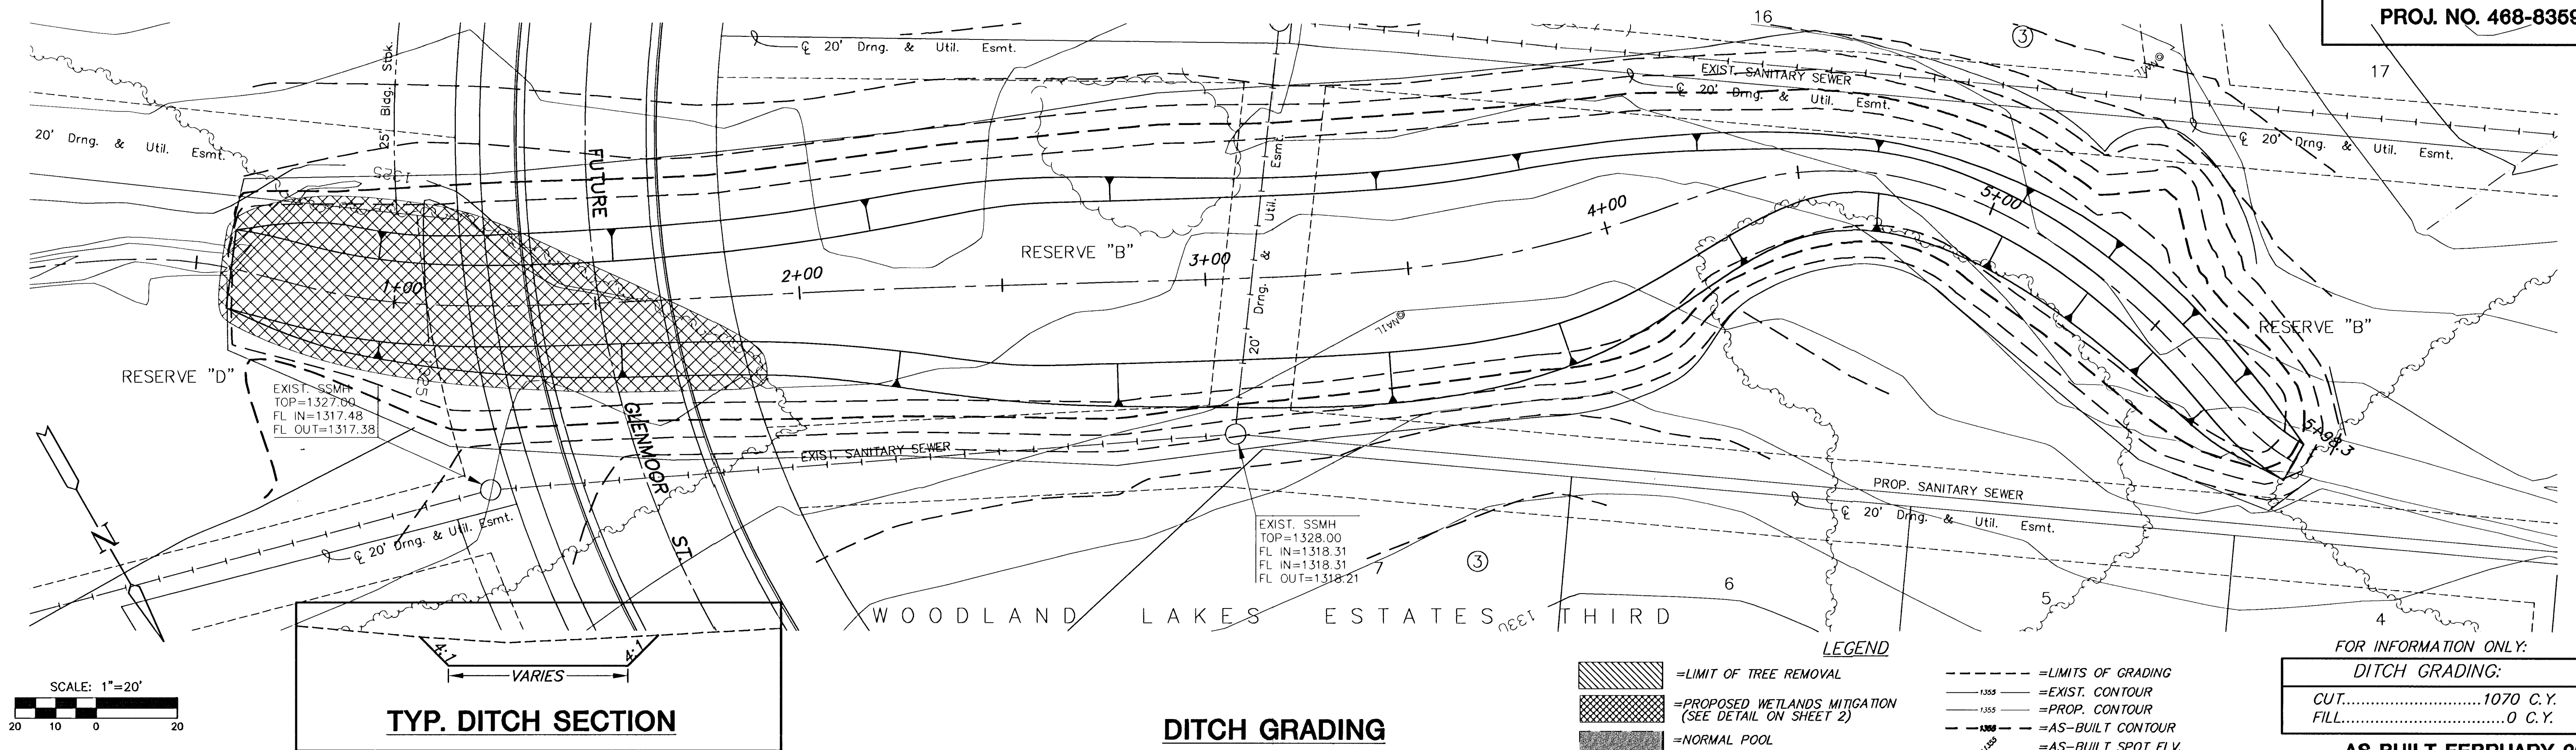


**DITCH GRADING**SCALE: HORIZ. 1"=20'
SCALE: VERT. 1"=5'