

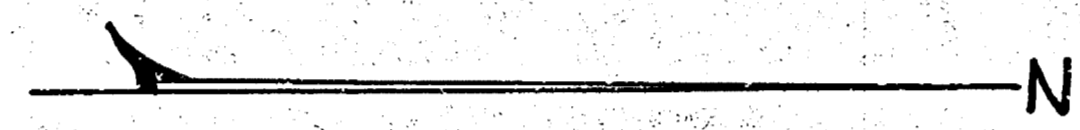


R.M. 98.95 7' in Hinder Cty. Wk. N. N.W. Cor. Co. M. Clark

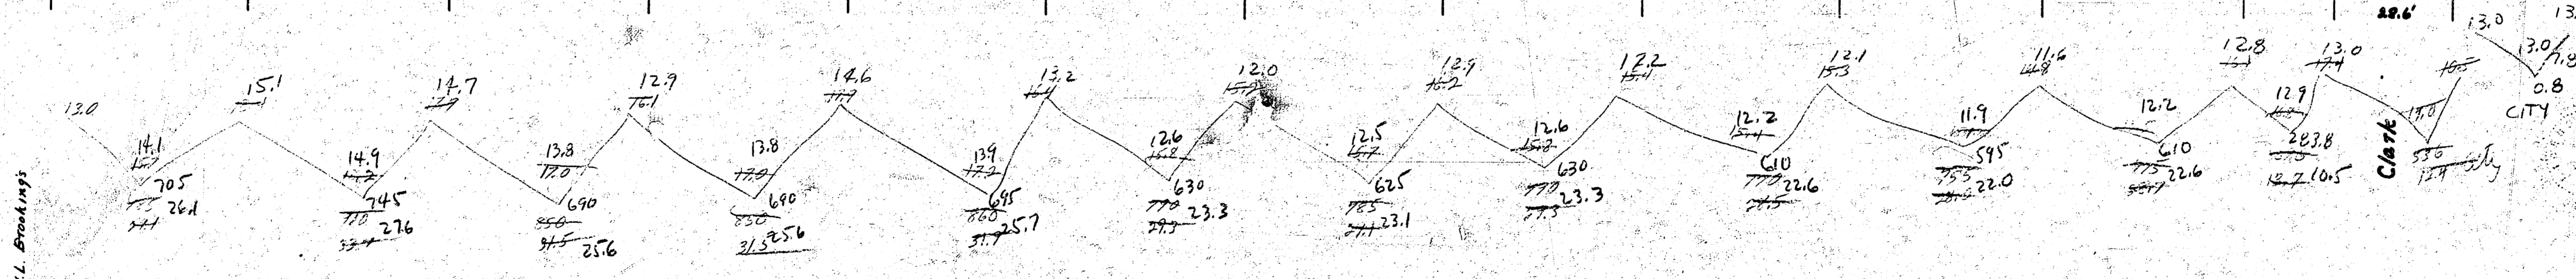

Property
 281
 282
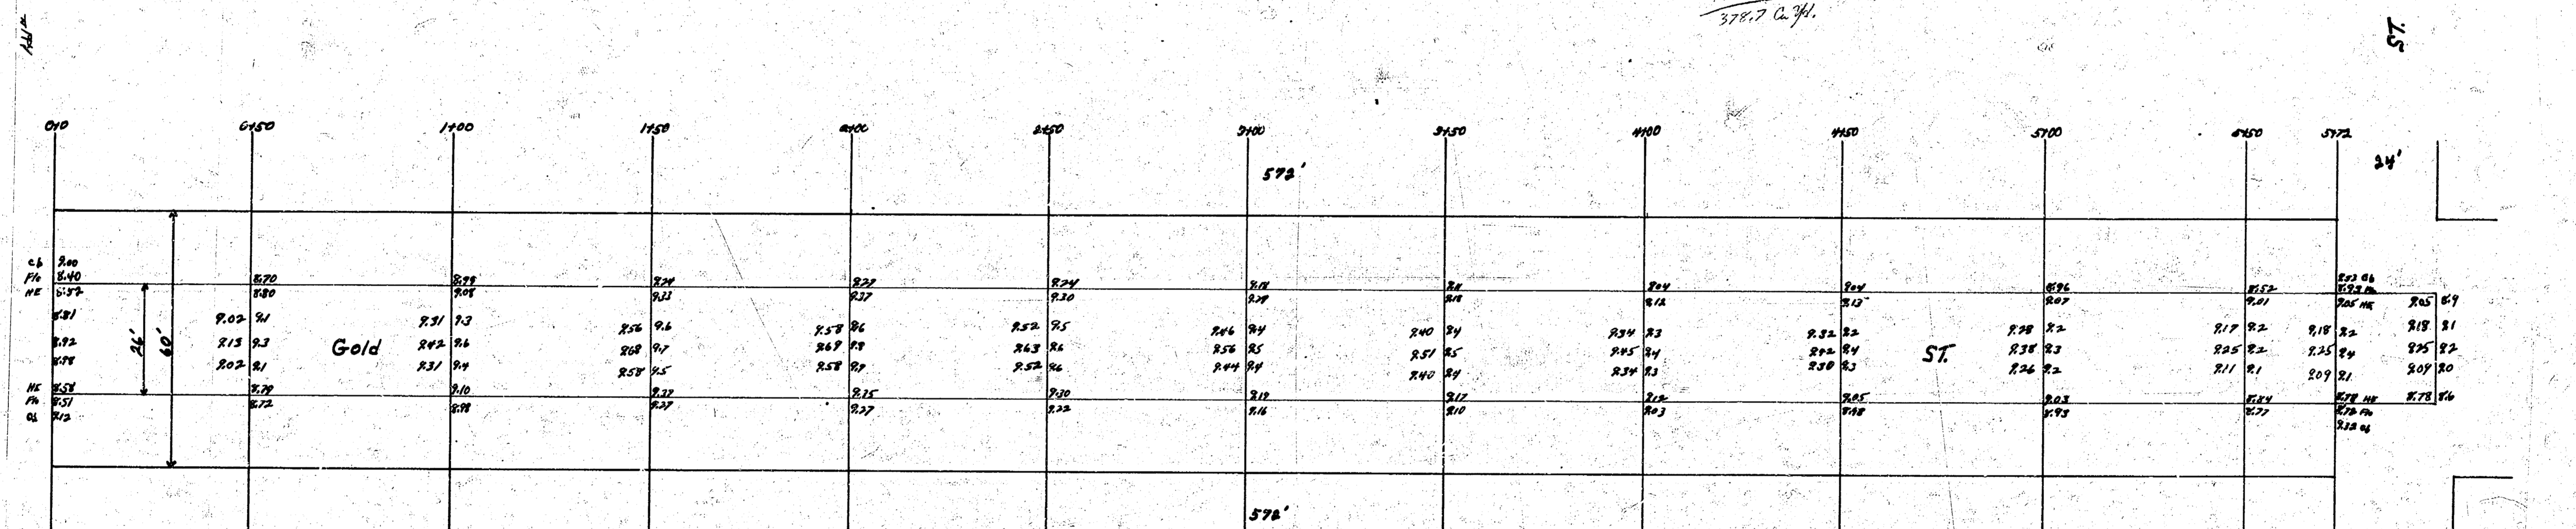

Gold ST
 N.W. Clark — N.W. Brookings Addⁿ
 26' Conc.
 City of Wichita, Kansas
 L.A. White City Engineer
 July 1948
 Ajust CIP-97