



B. M. 116.18 Top of Iron E 2nd SHERIDAN
B. M. 117.97 SW Cor. Conc. Pav. No. 304 MT. CARMEL
B. M. 119.46 SE Cor. Conc. Pav. No. 352 N. MT. CARMEL

26 Drives

STATIONING ON E

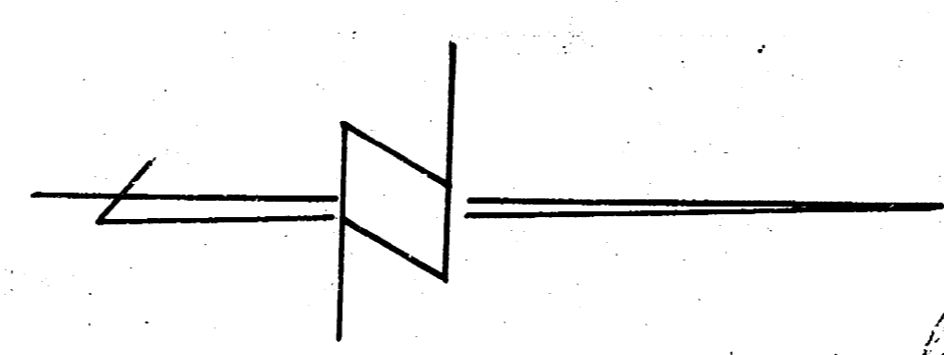

Change at gate to 0.6% side only

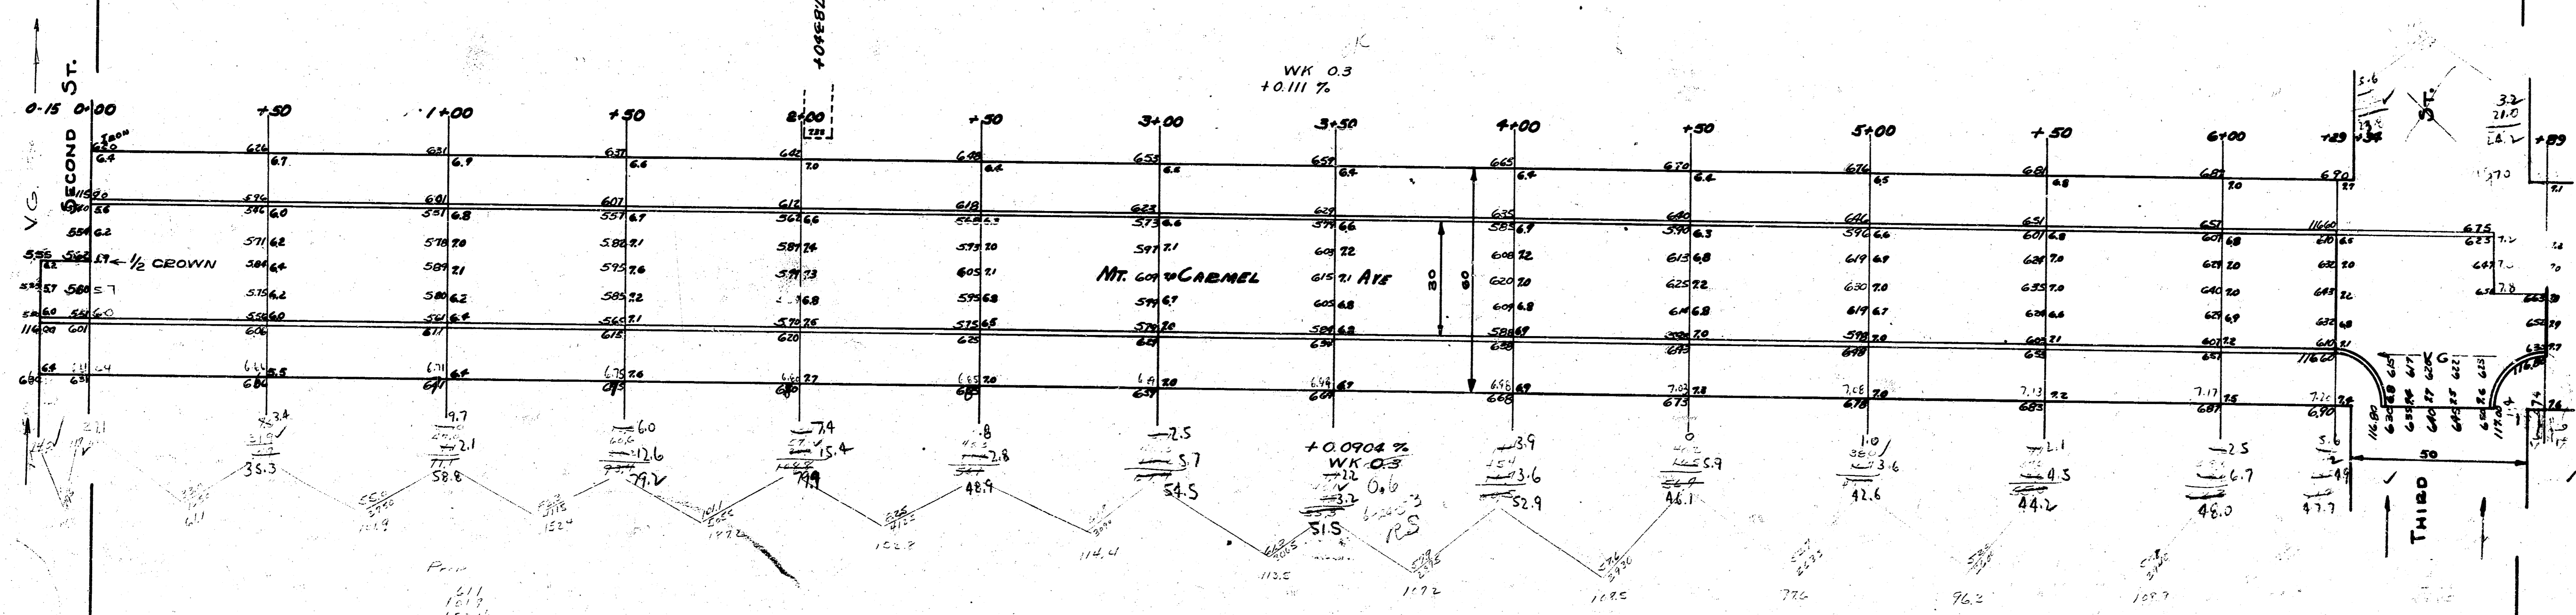

1011
 1012
