






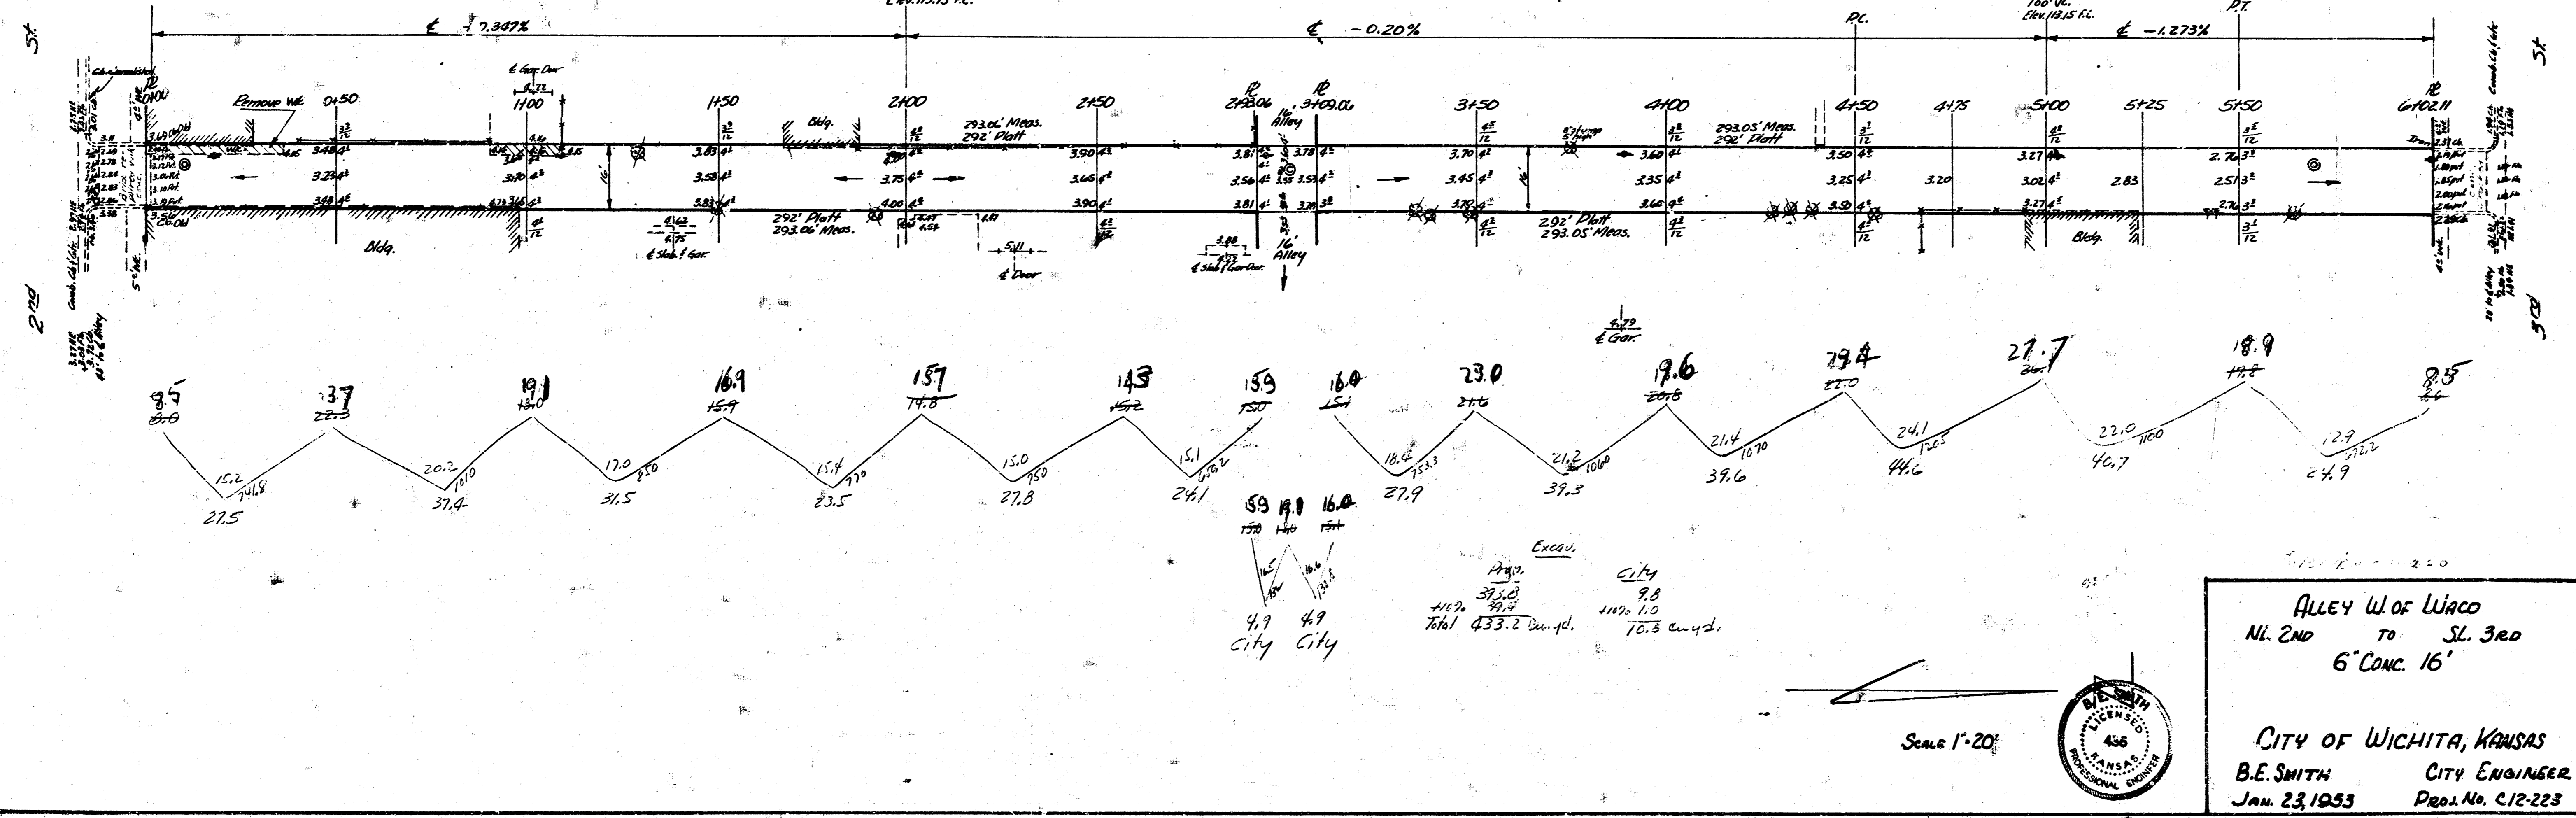

ALLEY W. OF WACO
 6' CONC. 16'

CITY OF WICHITA, KANSAS
 B.E. SMITH CITY ENGINEER
 JAN. 23, 1953 PROJ. NO. C12-223



Scale 1"=20'