


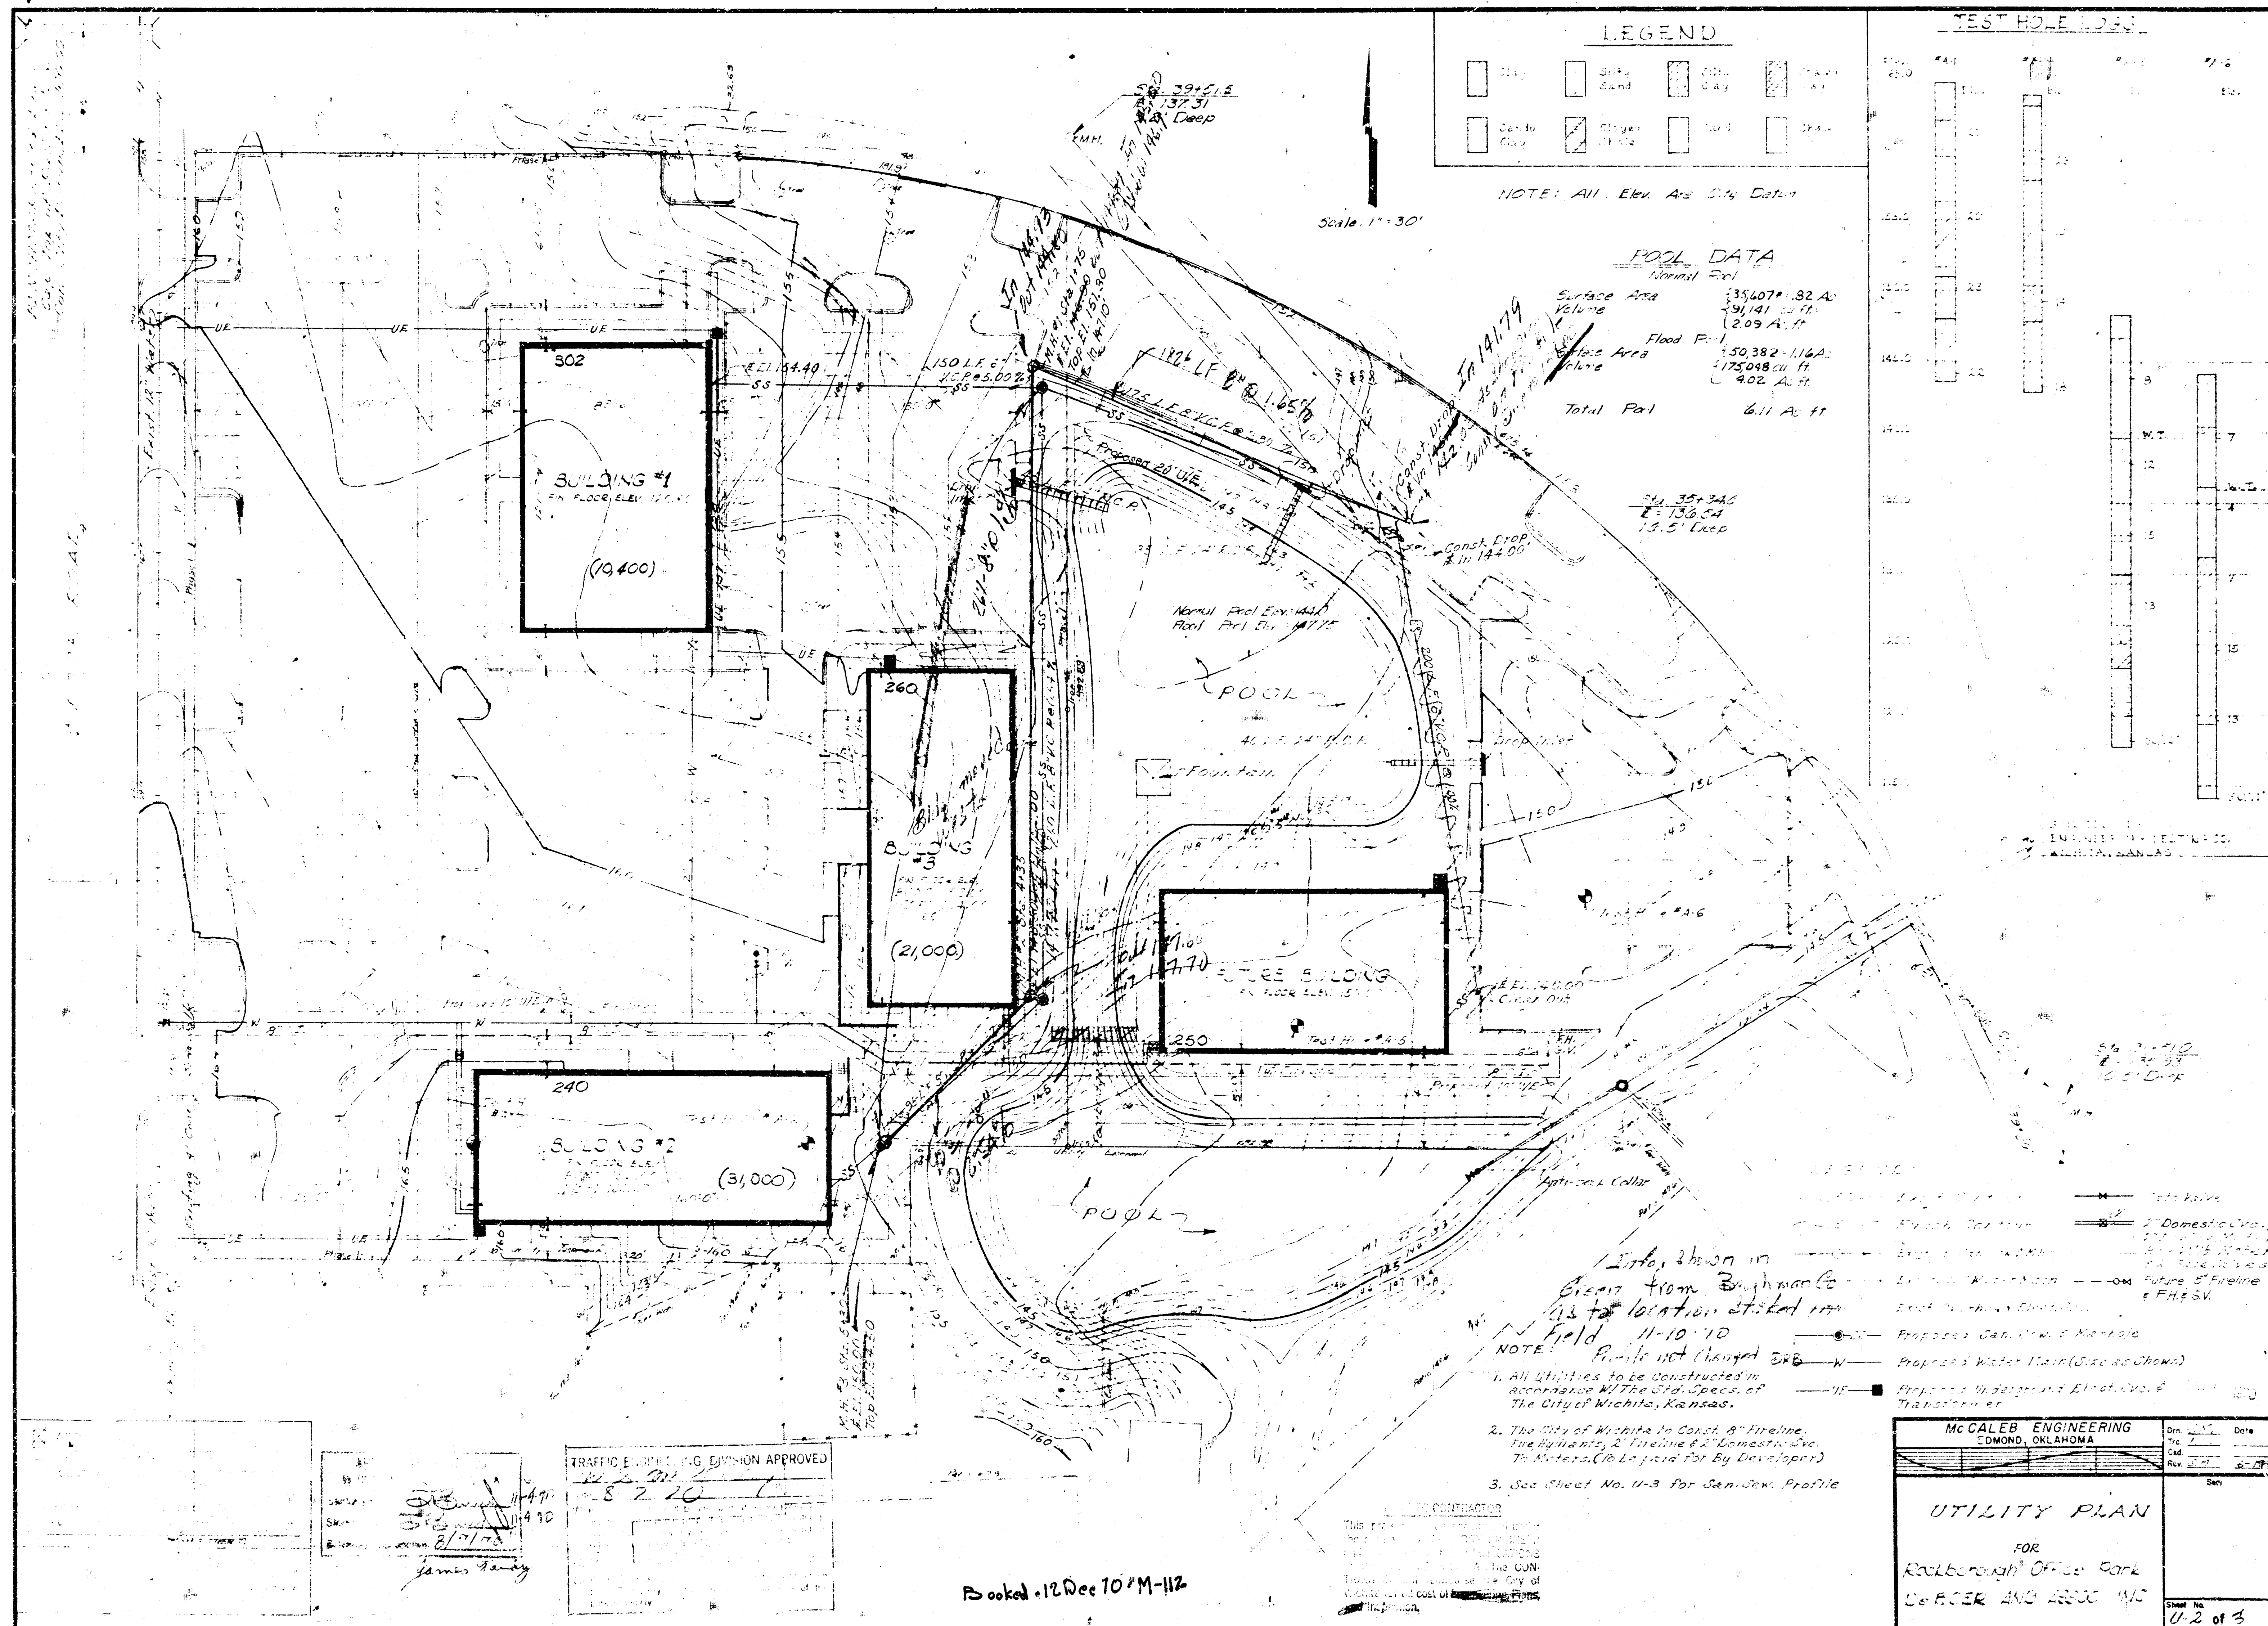

PLAN
NOTE BOOK
DATE

PROFILE
NOTE BOOK
DATE



