



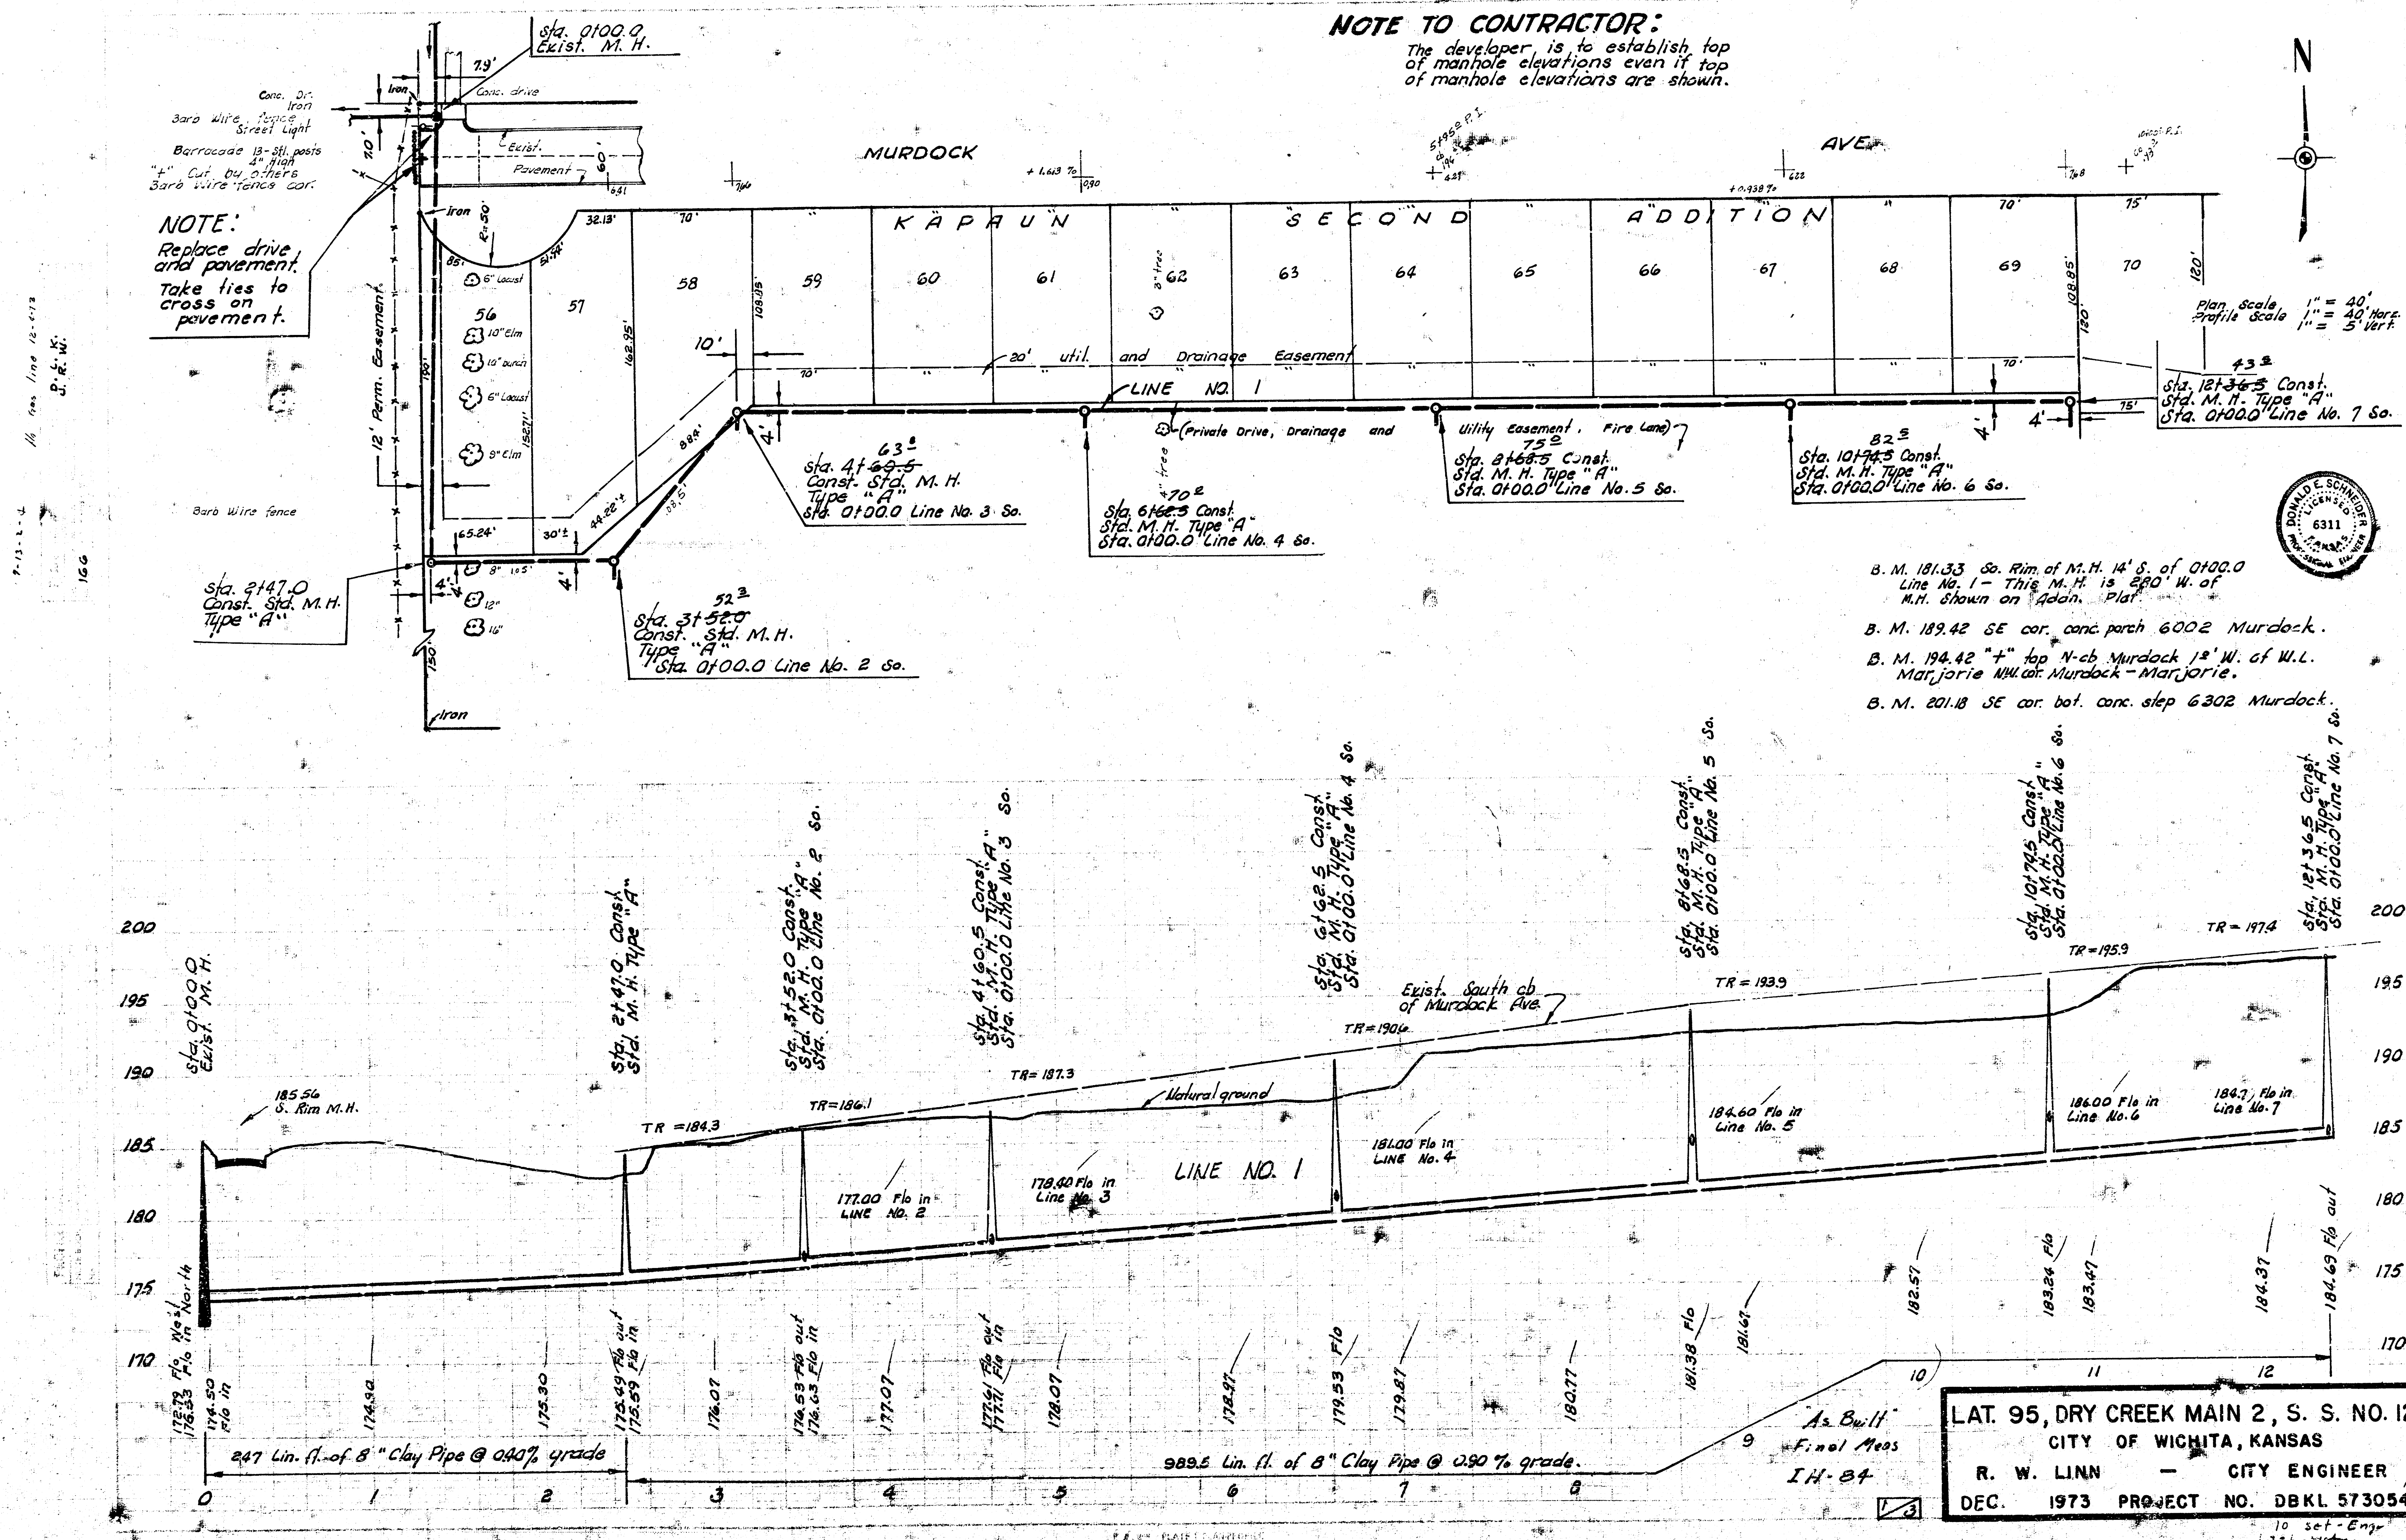

KAPAUN SECOND ADDITION

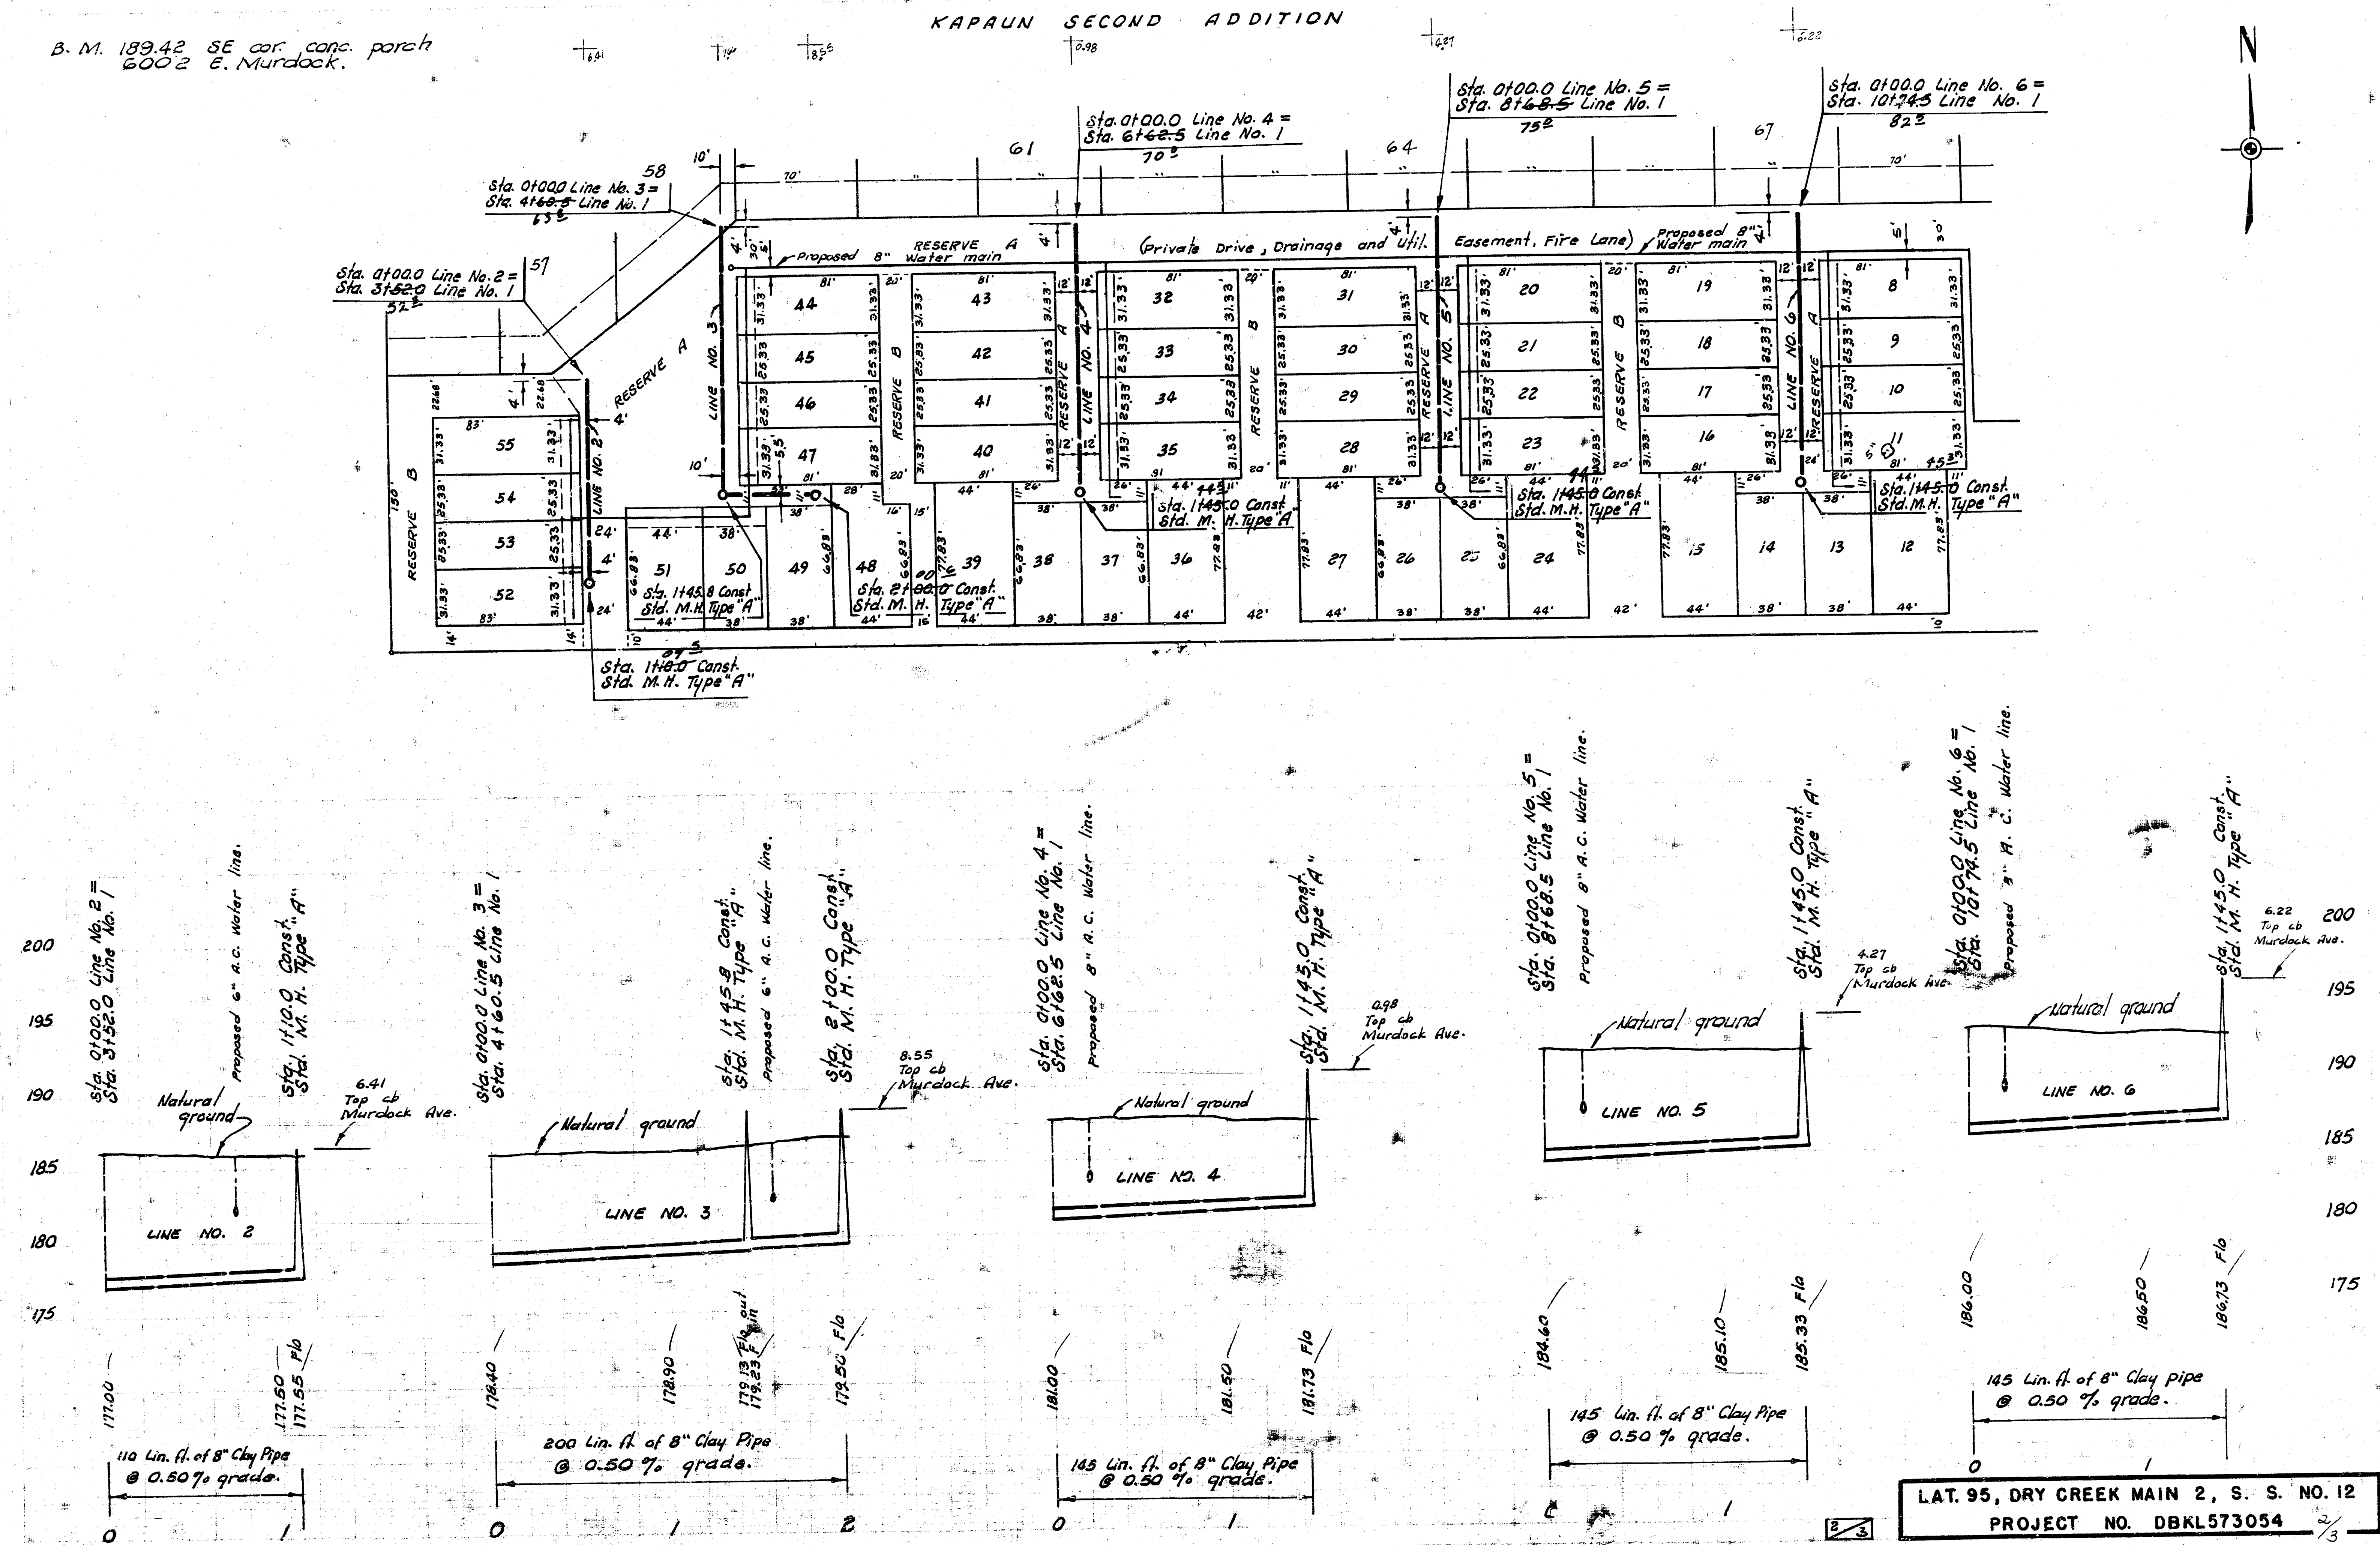


Sta. 0+00.0 Line No. 7 =
Sta. 12+36.5 Line No. 1
#33

Lot 70

Sta. 14+49.3 Const.
Std. M. H. Type "A"
Sta. 0+00.0 Line No. 8 So.

39+3 MURDOCK AVE.

Sta. 21+9.3 Const.
Std. M. H. Type "A"
Sta. 0+00.0 Line No. 9 So.

Ce 19x15
for plant

50'

BLVD.

Sta. 3+74.2 Const.
Std. M. H. Type "A"

Proposed 8" A.C.
Water line.

q1'-
Sta. 0+44.5 Const.
Std. M. H. Type "A"

Proposed 8" A.C.
Water line.

LINE NO. 7

RES. D

7" Pine

RES. E

4" Oak

4" Sycamore

RES. F

RES. G

RES. H

RES

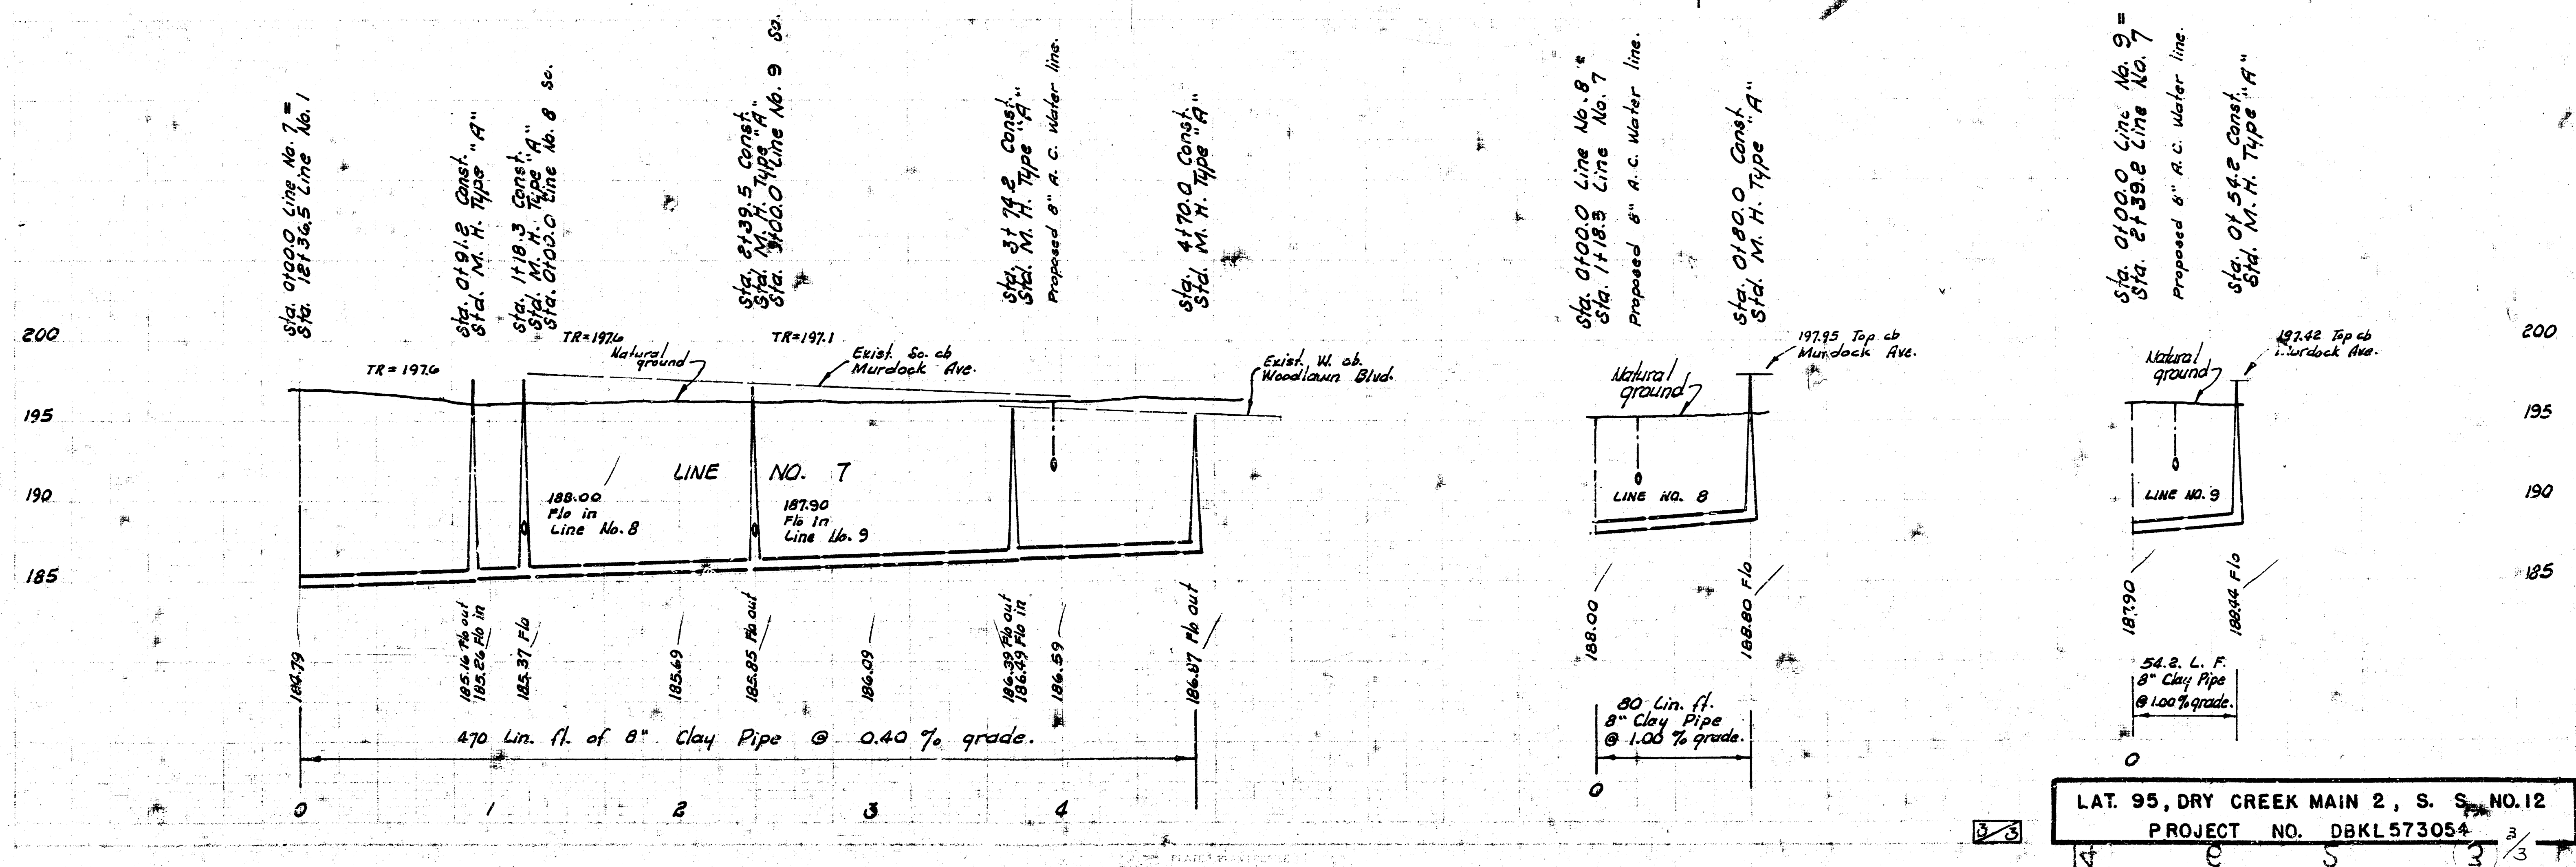

FILMED FROM THE BEST
AVAILABLE COPY...