


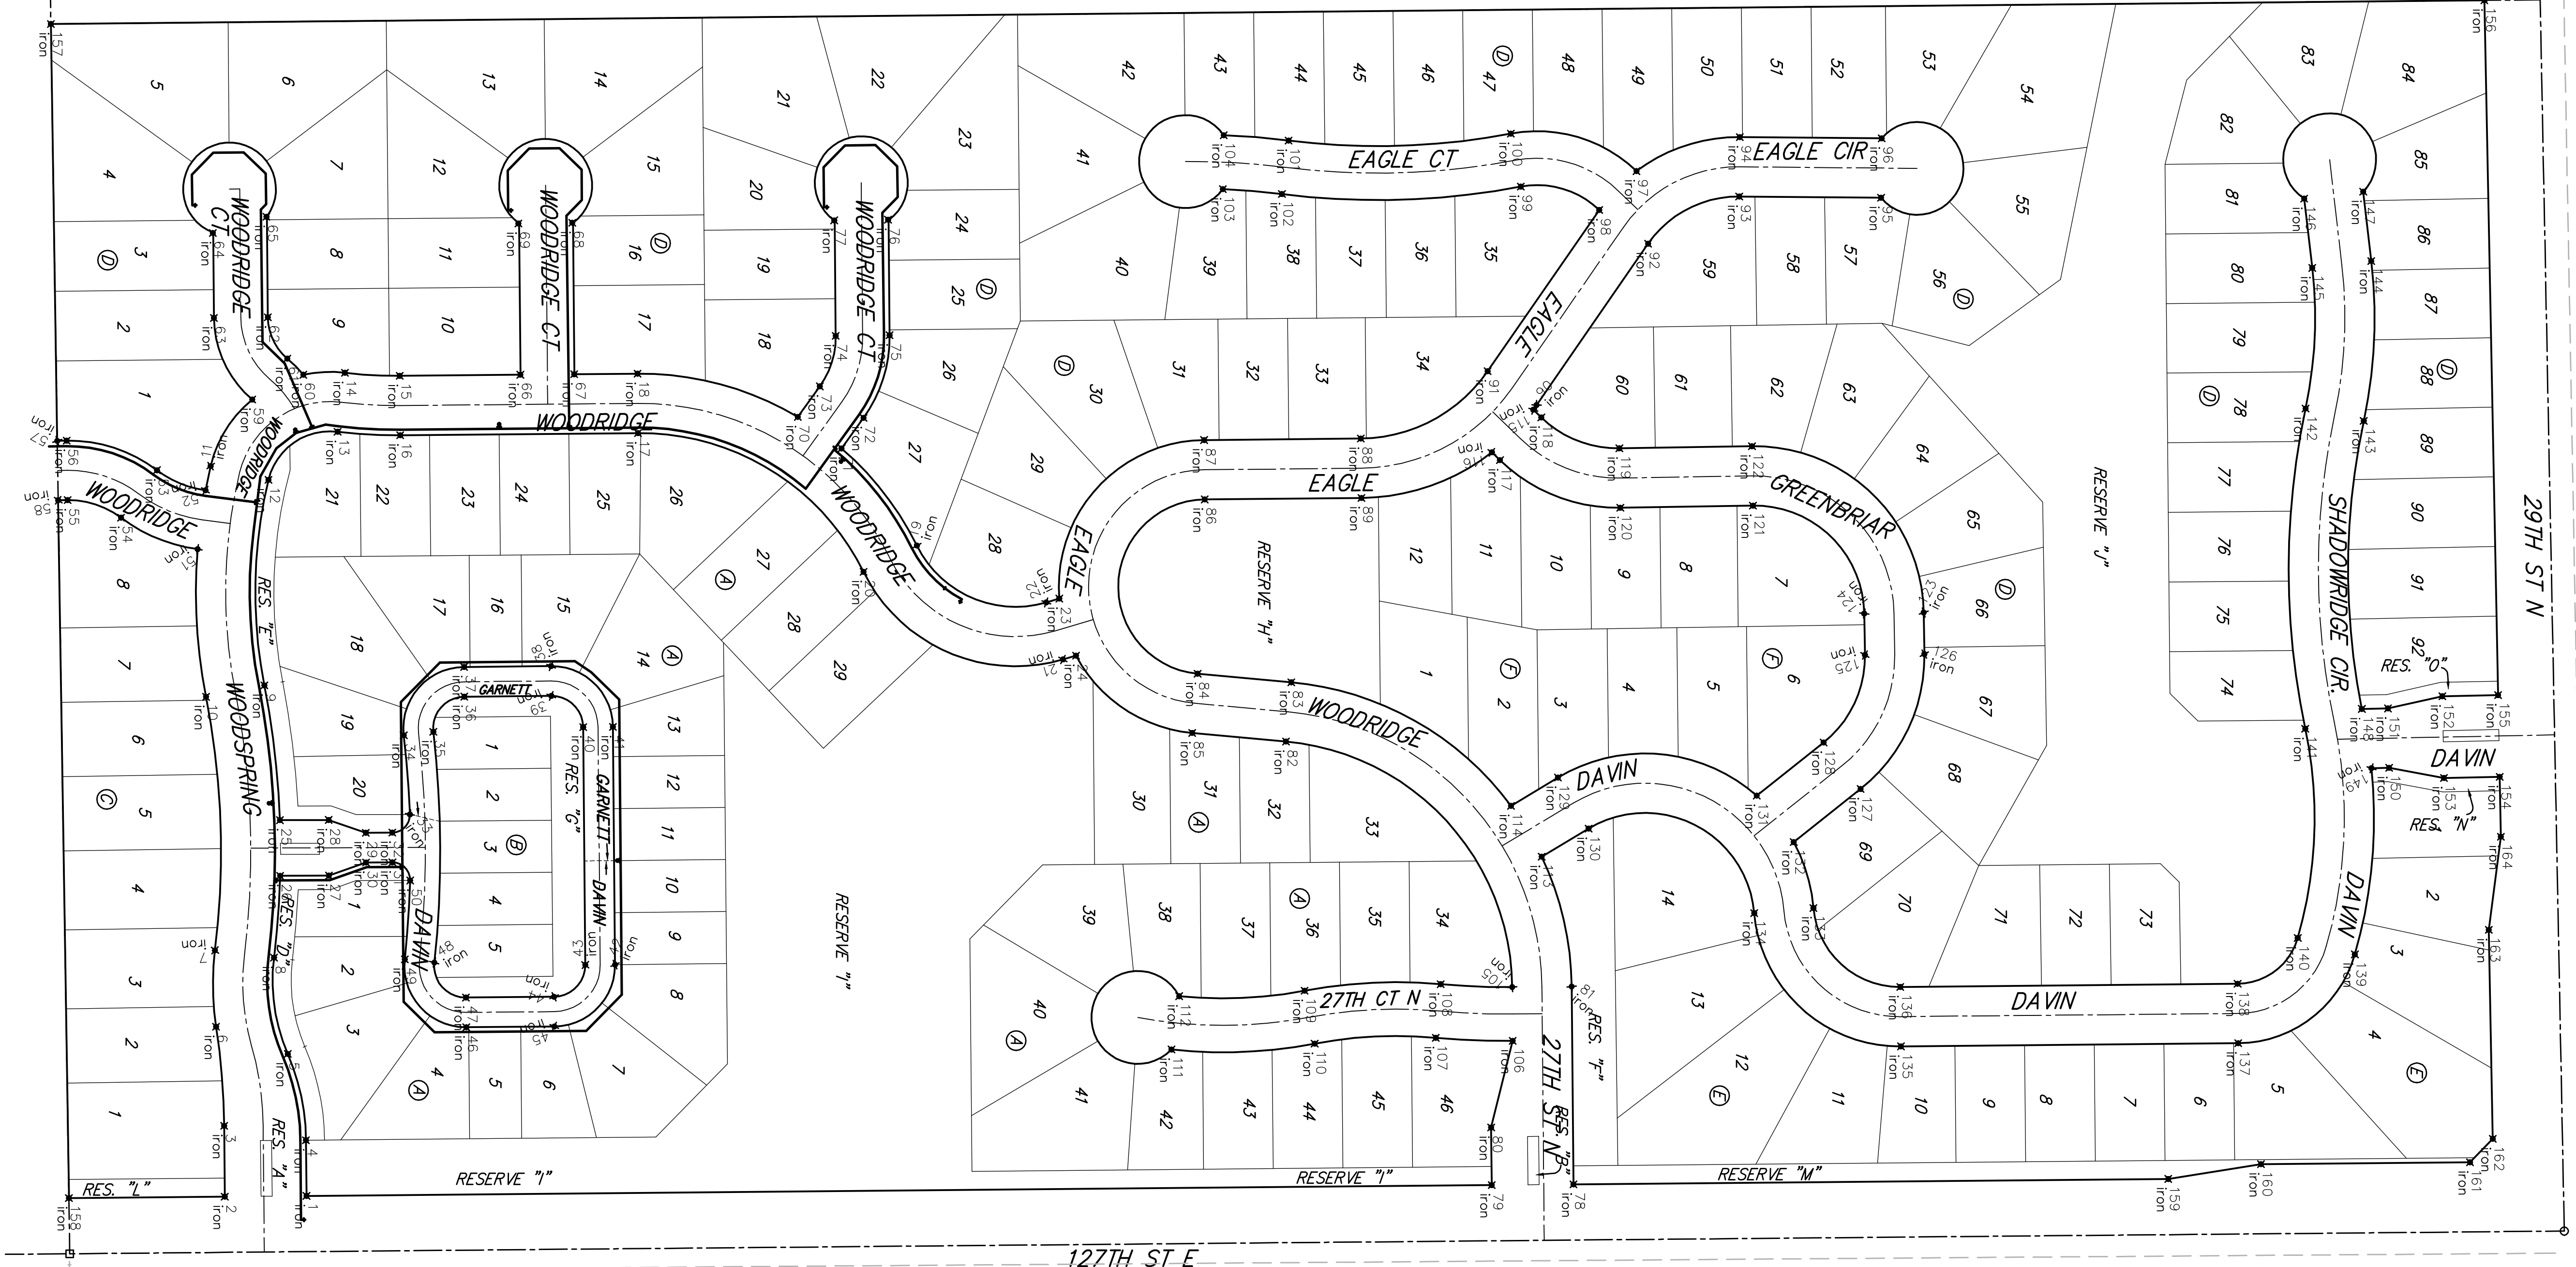

Scale: 1" = 150'



Desc	Posting	No.
uoi	13101	59702
uoi	13101	59802
Baughman
ENGINEERING | SURVEYING | PLANNING | LANDSCAPE ARCHITECTURE

WOODS NORTH ADD. - PH. I

COORDINATE SHEET

WATER DISTRIBUTION SYSTEM

PROJECT NUMBER

REVISIONS:

DESIGN
ATD

APPROVED

SCALE
Noted

SHEET

DRAWN
TMS

DATE
07/08

14 OF 15

WoodsNorth\WTRrecords

07-10-E963